



PLAN 2

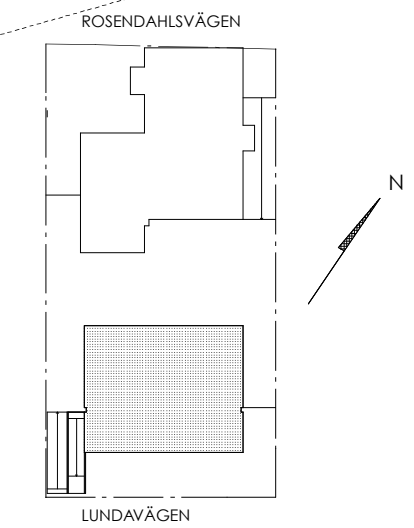

SITUATIONSPLAN 1:800

RELATIONSRTNING		rev aviser	datum	sign
 STORA NYGATAN 27B 211 37 MALMÖ		NEW LINE ARKITEKTER AB KV SKJUTSTALLSLYCKEN 11 MALMÖ KOMMUN RELATIONSRTNING		
TEL 040-300030	FAX 040-301910	BOTTENVÅNING - PLAN 2	SKALA 1:100	
Malmö 2006-09-22	J.FARITZON	arb nr NL 2347	ritn nr A:303:02	rev