


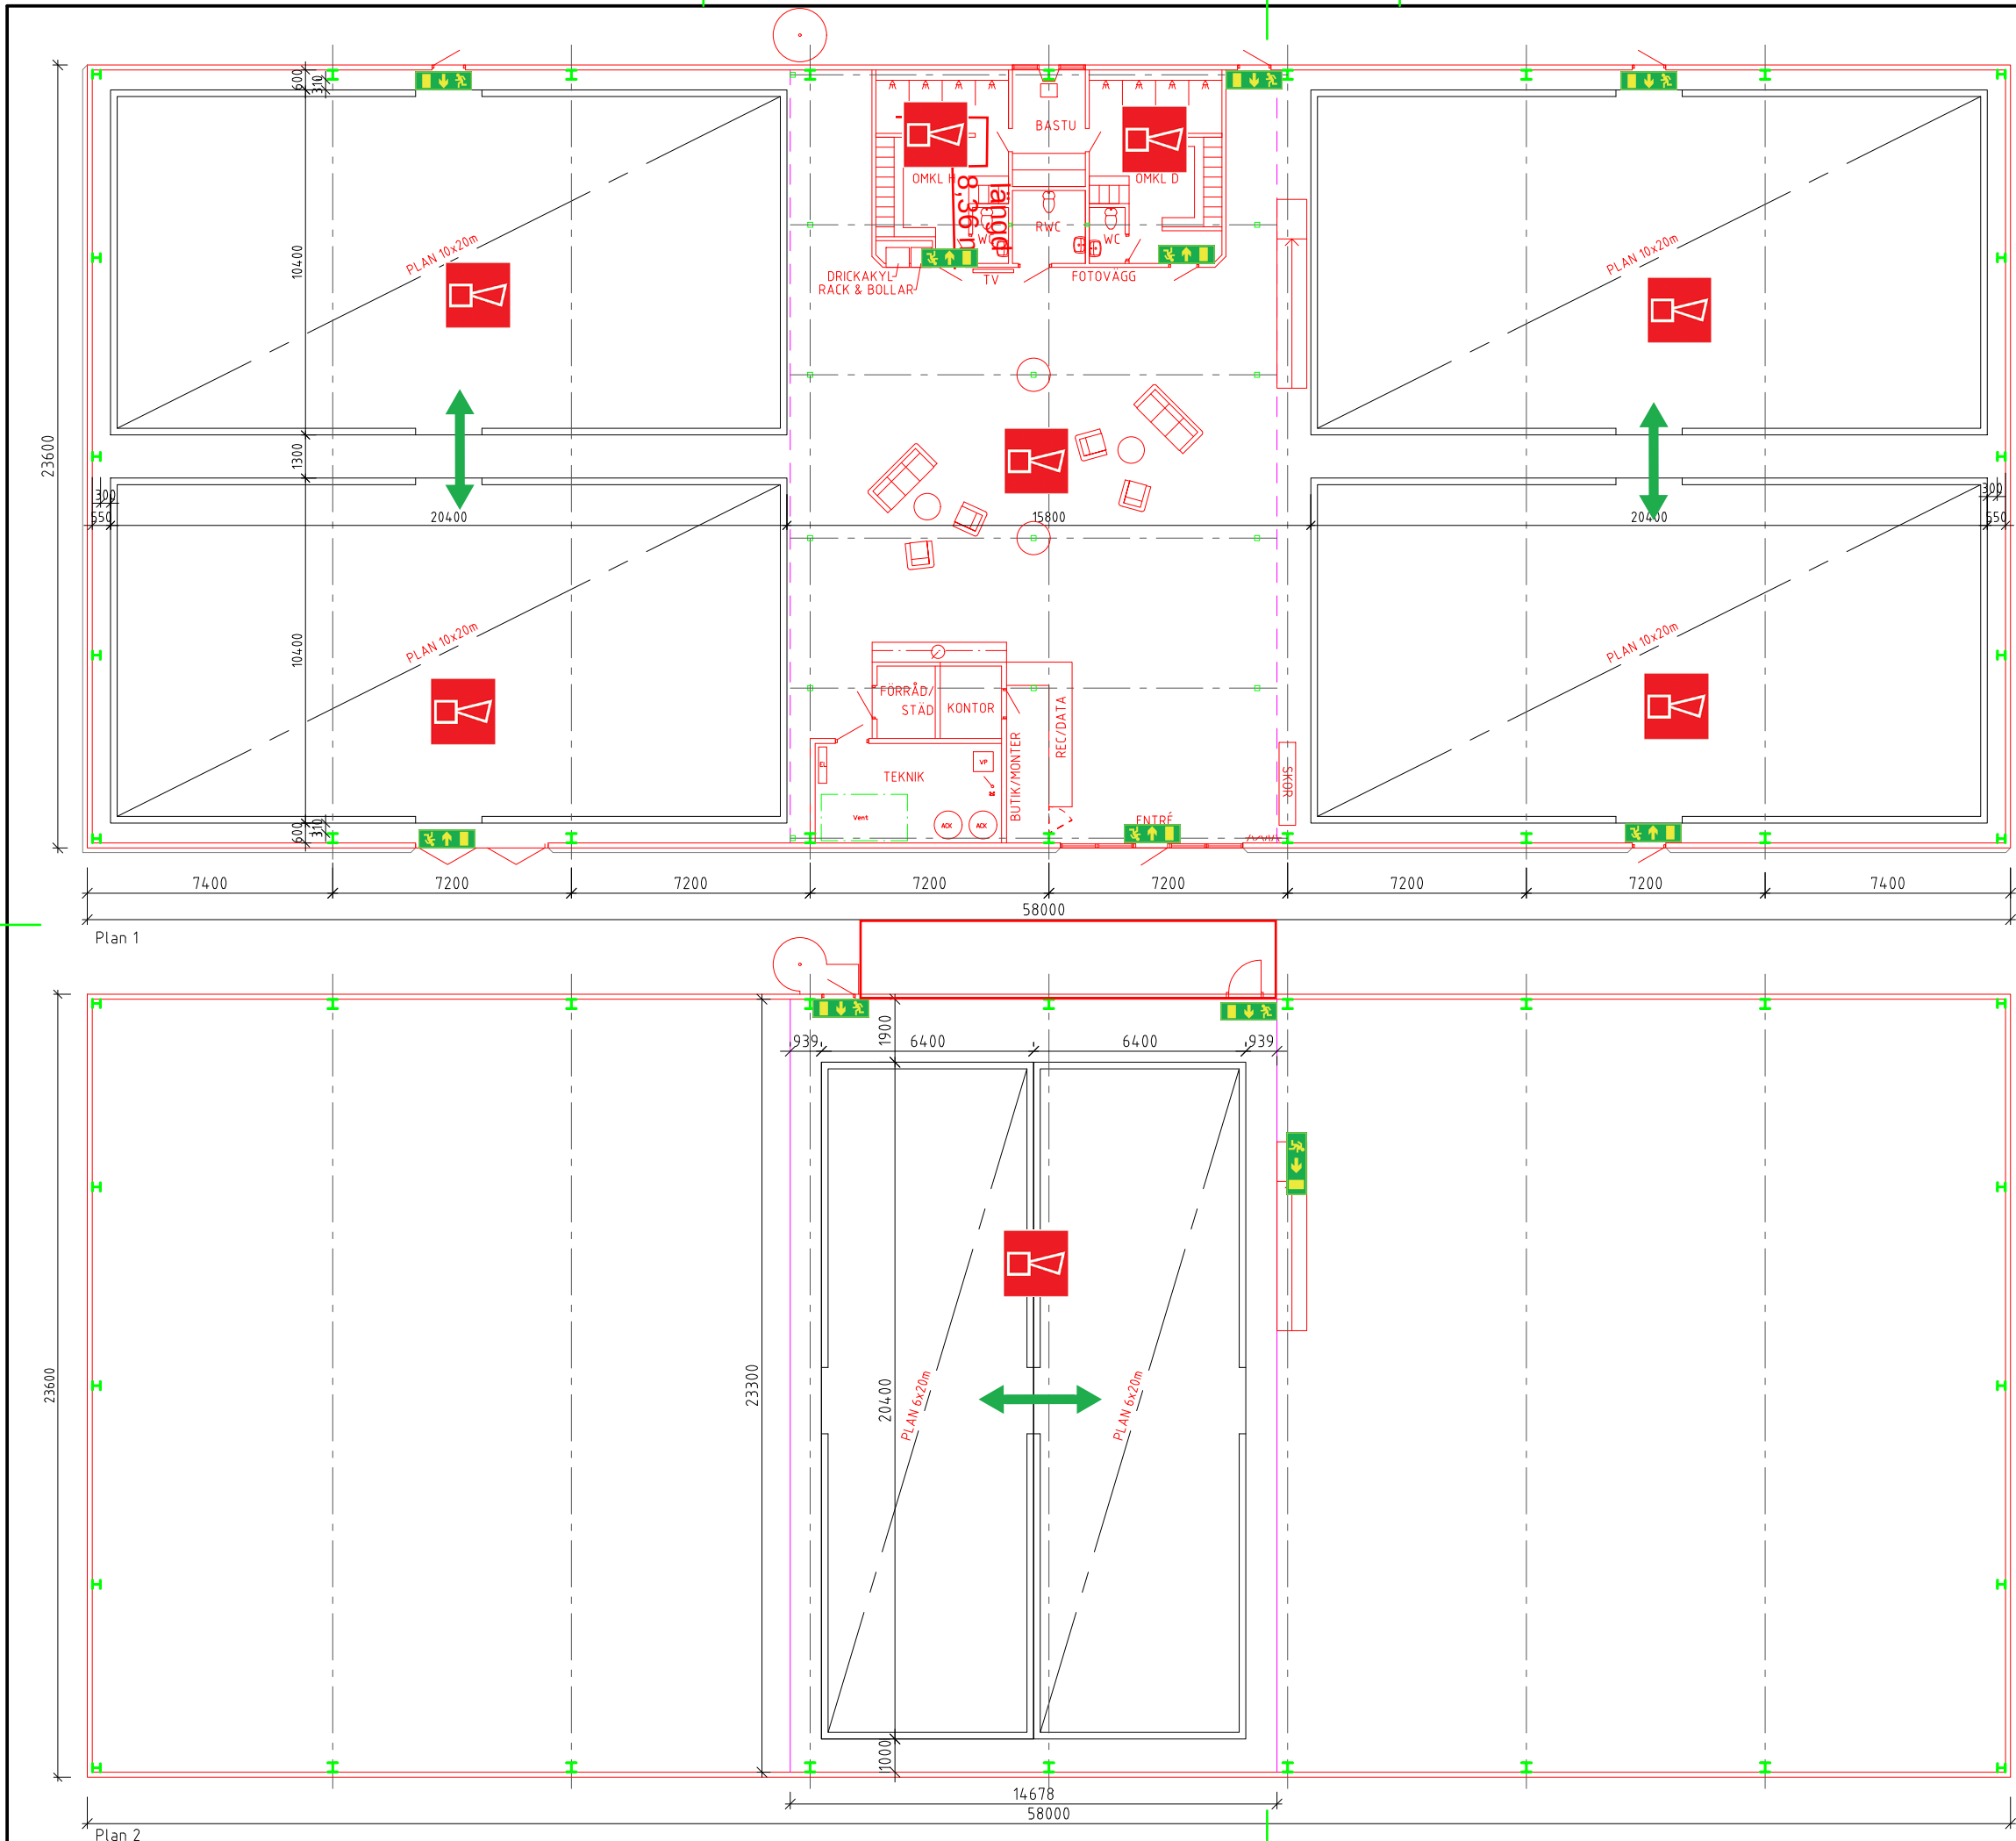

Ritning kompletterad med
brandsymboler av



2020-07-07

BET	ANT	ÄNDRINGEN AVSER	DATUM	SIGN
BYGGLOVSHANDLING				
PADELHALL				
ASKUMS-BACKA 2:9				
Anders Henriksson: 070-7820104 Jonas Stranne: 070-6596085				
 byggkonsult				
stranne & henriksson bksh.se				
UPPDRAG NR	-	RITAD AV / KONSTR AV	AH AH	UPPDRAGSLEDARE
DATUM	20200508	ANSVARIG	AH	
SOTENÄS KOMMUN				
PLANER				
SKALA	1:200	NUMMER	A-40.1-101	BET