
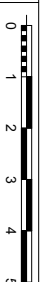


Annmärkning:

LOA enl ritning 245,45
Avgår för "tjocka väggar" -1,8

LOA 244 m²

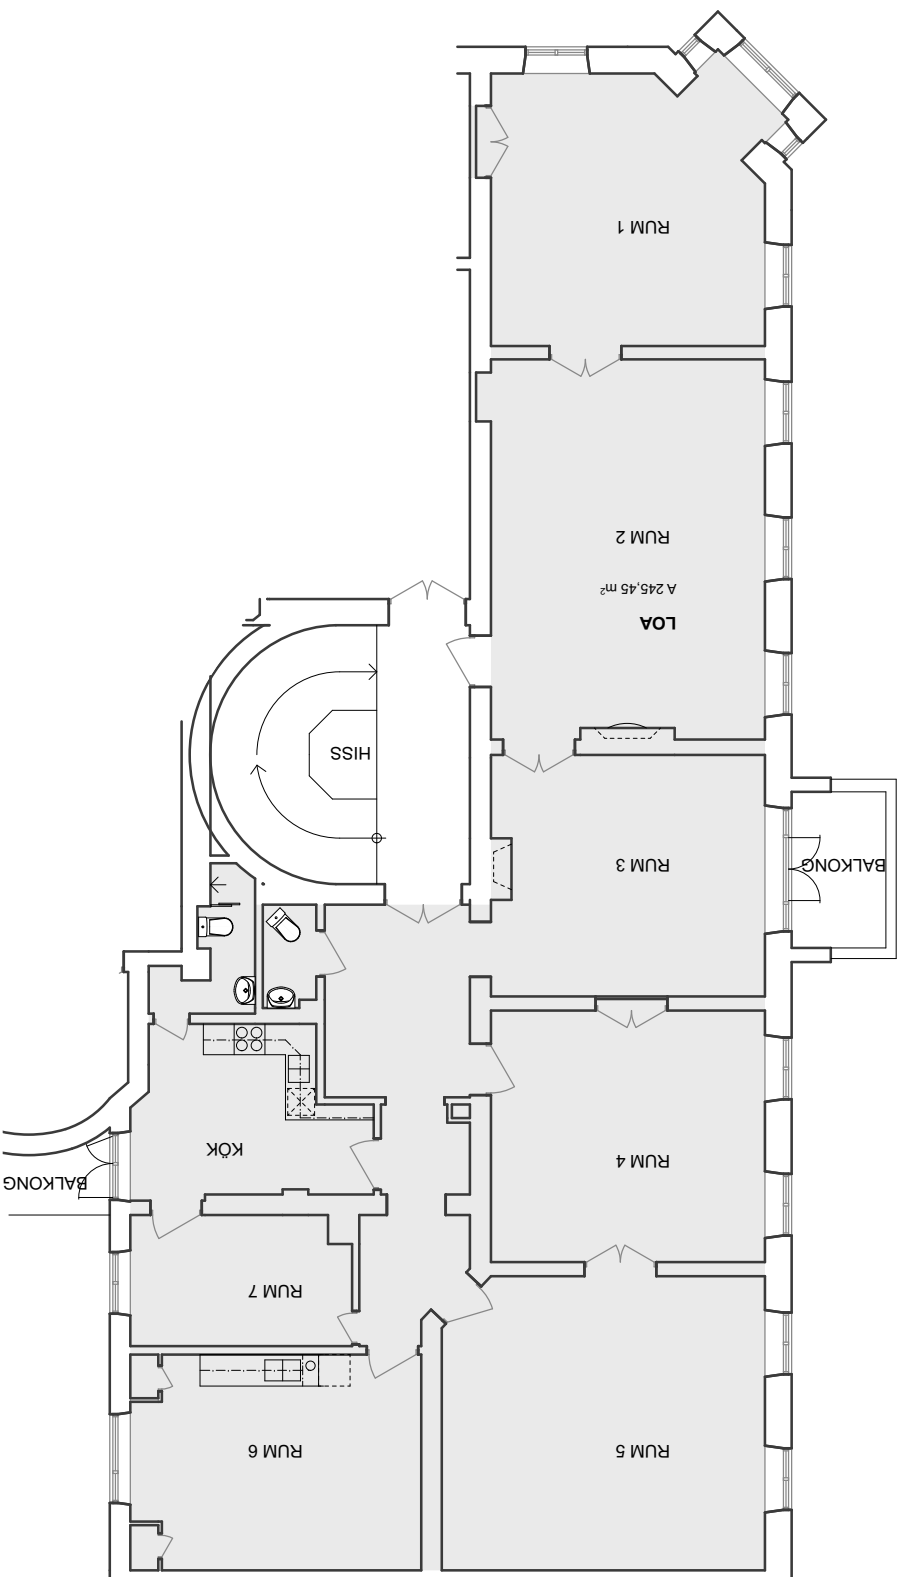

SKALA
1:100 vid A3

Mätvärd yta, Area enl SS 21054:2020
Justering för ventilationskanaler, mm
se Annmärkning enl ovan.

UPPDRAG NR
2016723

DATUM
2023-09-01

HANDLAGGARE:
Tommas Hedberg

VASASTADEN 5:10
Erik Dahlbergsgatan 14 Göteborg
Lokal: Vakant
Redovisning LOA
PLAN 2

NUMMER
A2 | BET

 **RÅDA**
konsultterande arkitekter

Kandovägen 12 433 30 MÖLNLYCKE
Tel: 031 80 52 52 Mail: tomas.hedberg@radaark.se