



2015-06-16

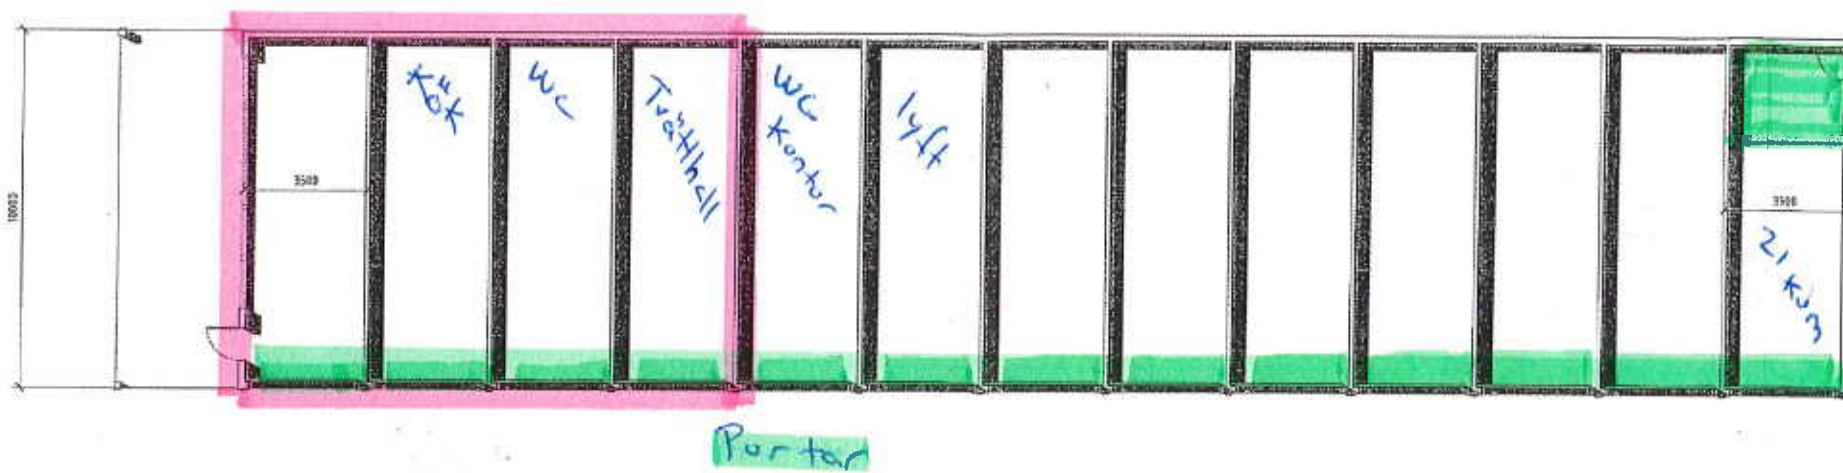

Plan 1  
SKALA 1:100

Innergård

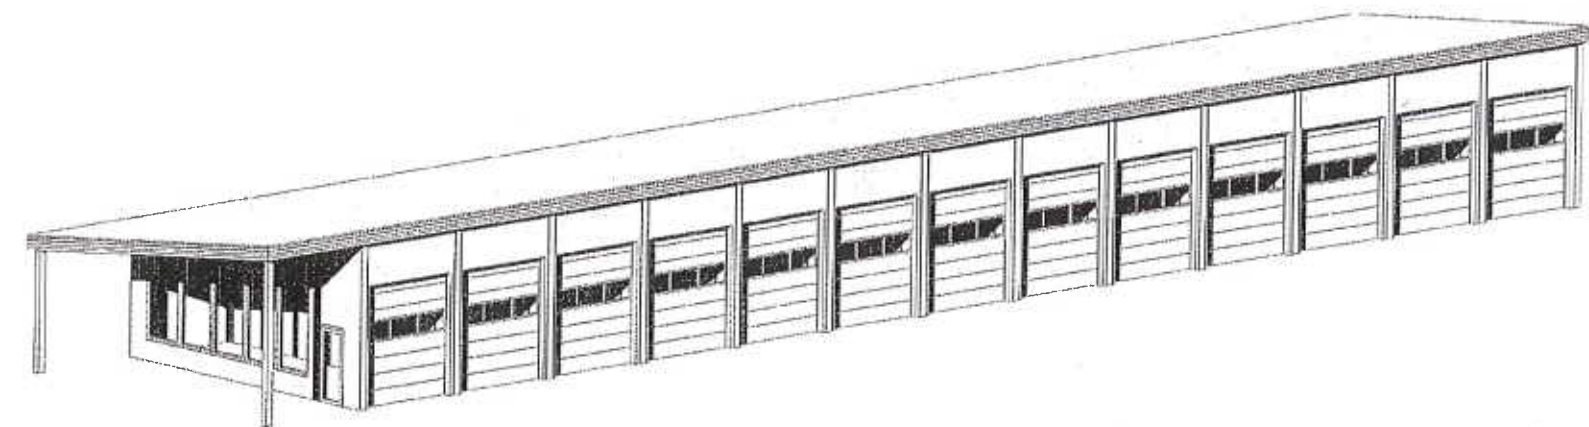

{3D}  
SKALA

BET	ANFÄRDSKOST	DAGAR	ÖVR
<b>BYGGLOVSRITNING</b>			
Garage norra längan Fastighet XX			
<input checked="" type="checkbox"/> A	Förslagsnamn	Telefon	
PROJEKTÖR	ANSÖKANSTAV	LÖSNINGSBOK	
2015-13	JG	JG	
DAGUM	FÄRDIG		
2015-06-12	Jonas Gylling		
SKALA	BLADNR	BET	
A1 1:100 A3 1:200	A40.1-105		