



Hovslagargatan 5

PLAN 6, 4 TR MÖBLERAD PLAN

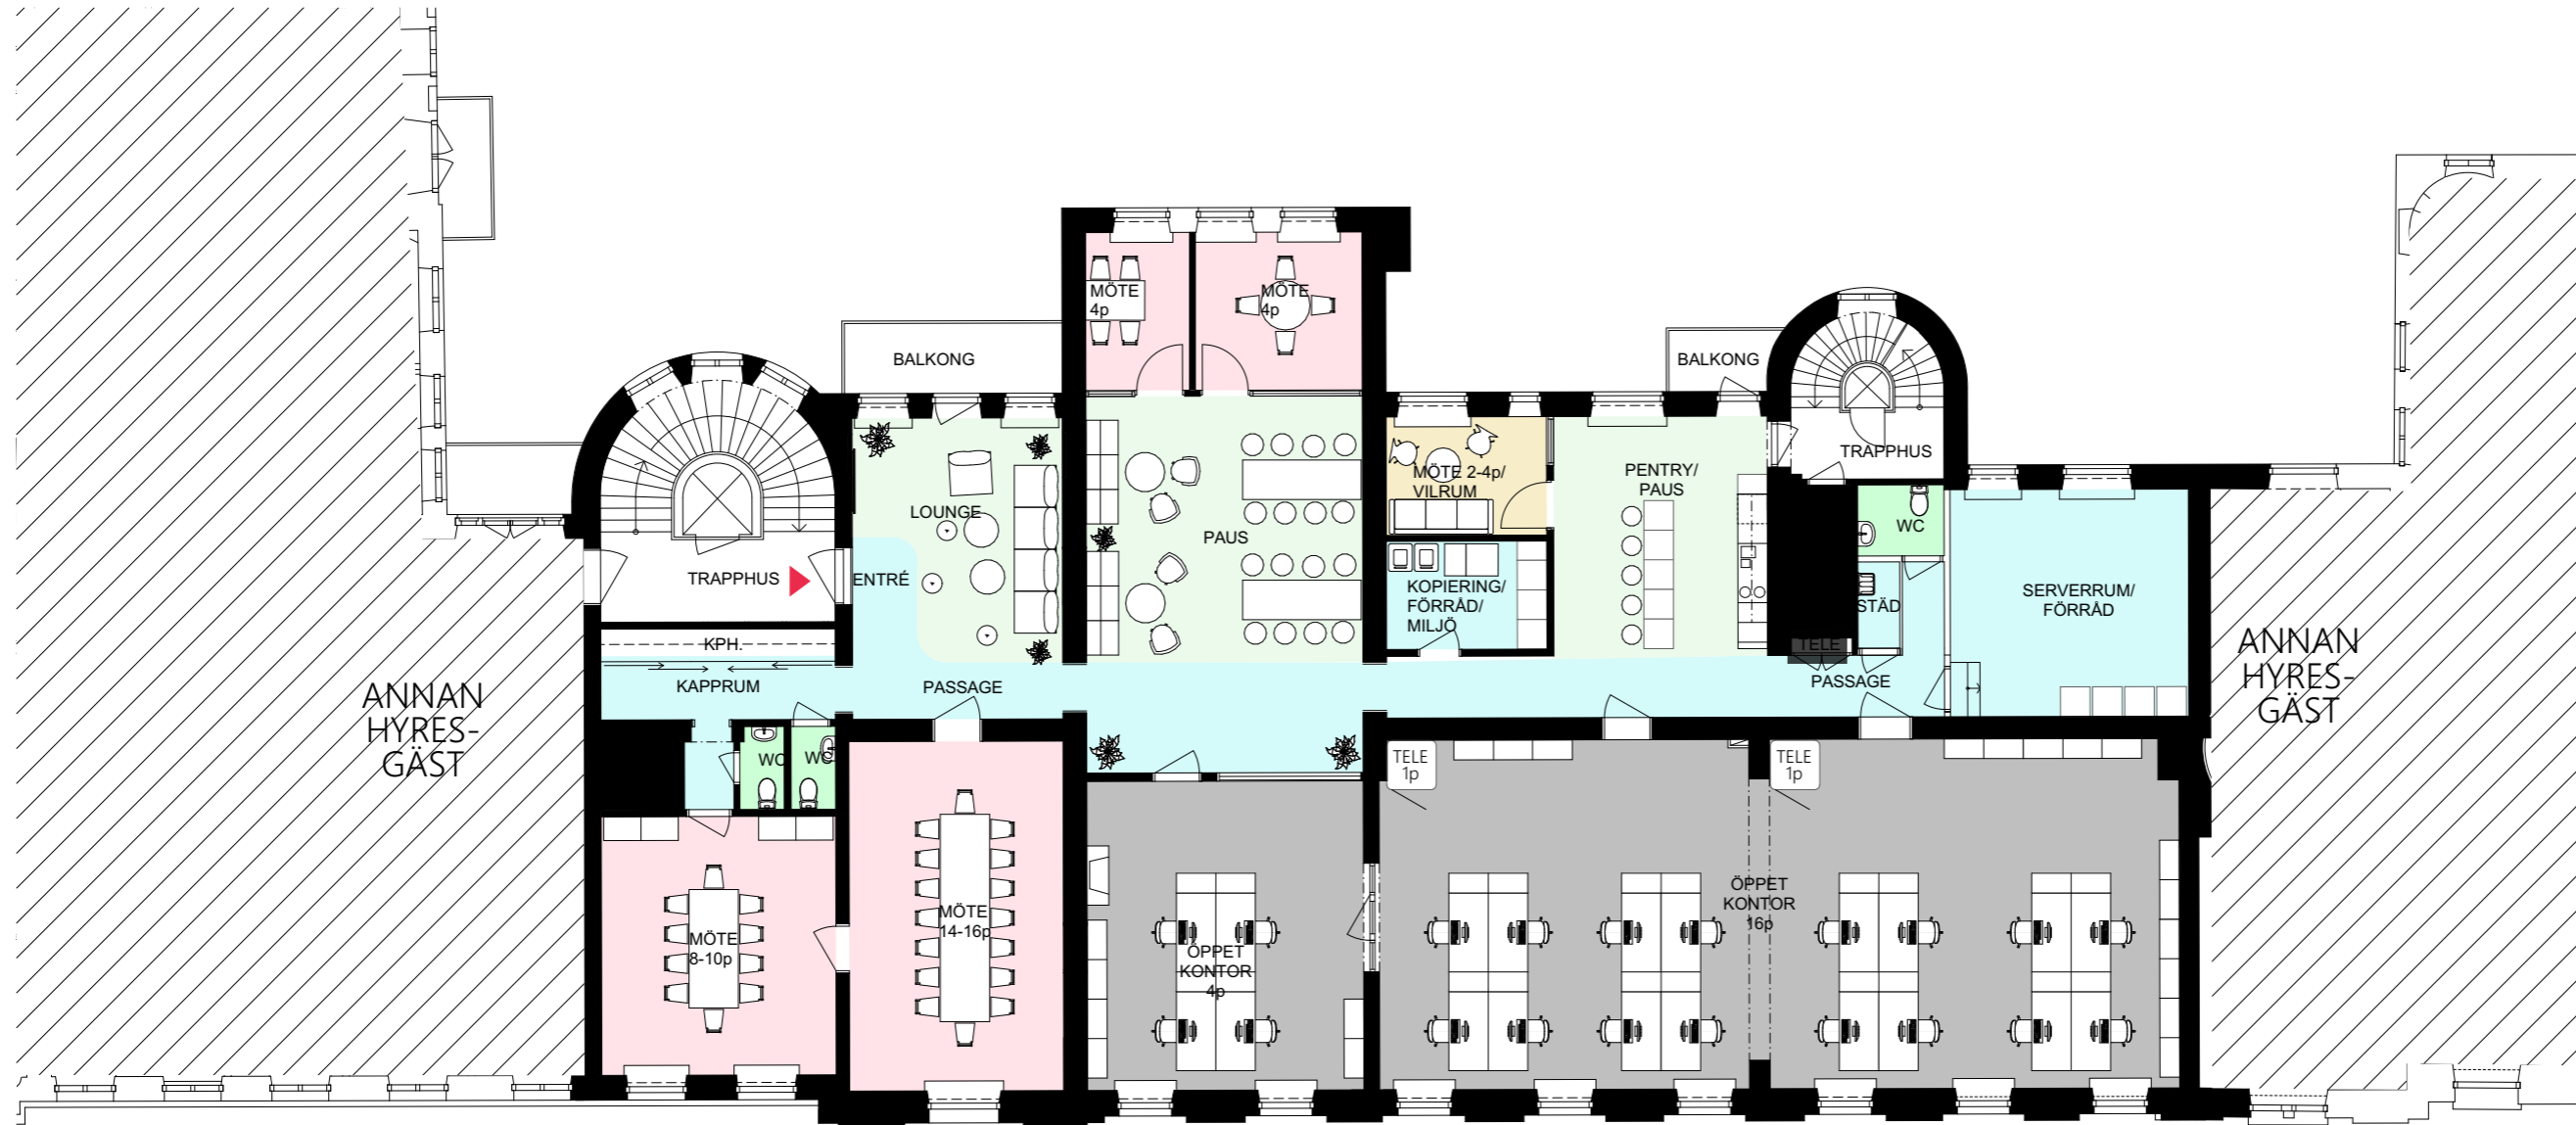

Funktioner teckenförklaring

- Trapphus
- Golvyta extern
- Kontor
- Mötesrum extern
- Kommunikation
- Paus/pentry
- Wc/dusch
- Förråd/övrigt
- Entrépil

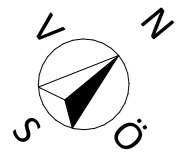



KV KÄPPLINGEHOLMEN 6

Kontor
20 arbetsplatser
Skala 1:150, A3



Hovslagargatan 5

PLAN 6, 4 TR NY PLANLÖSNING OMÖBLERAD

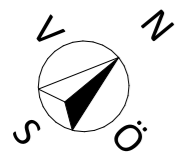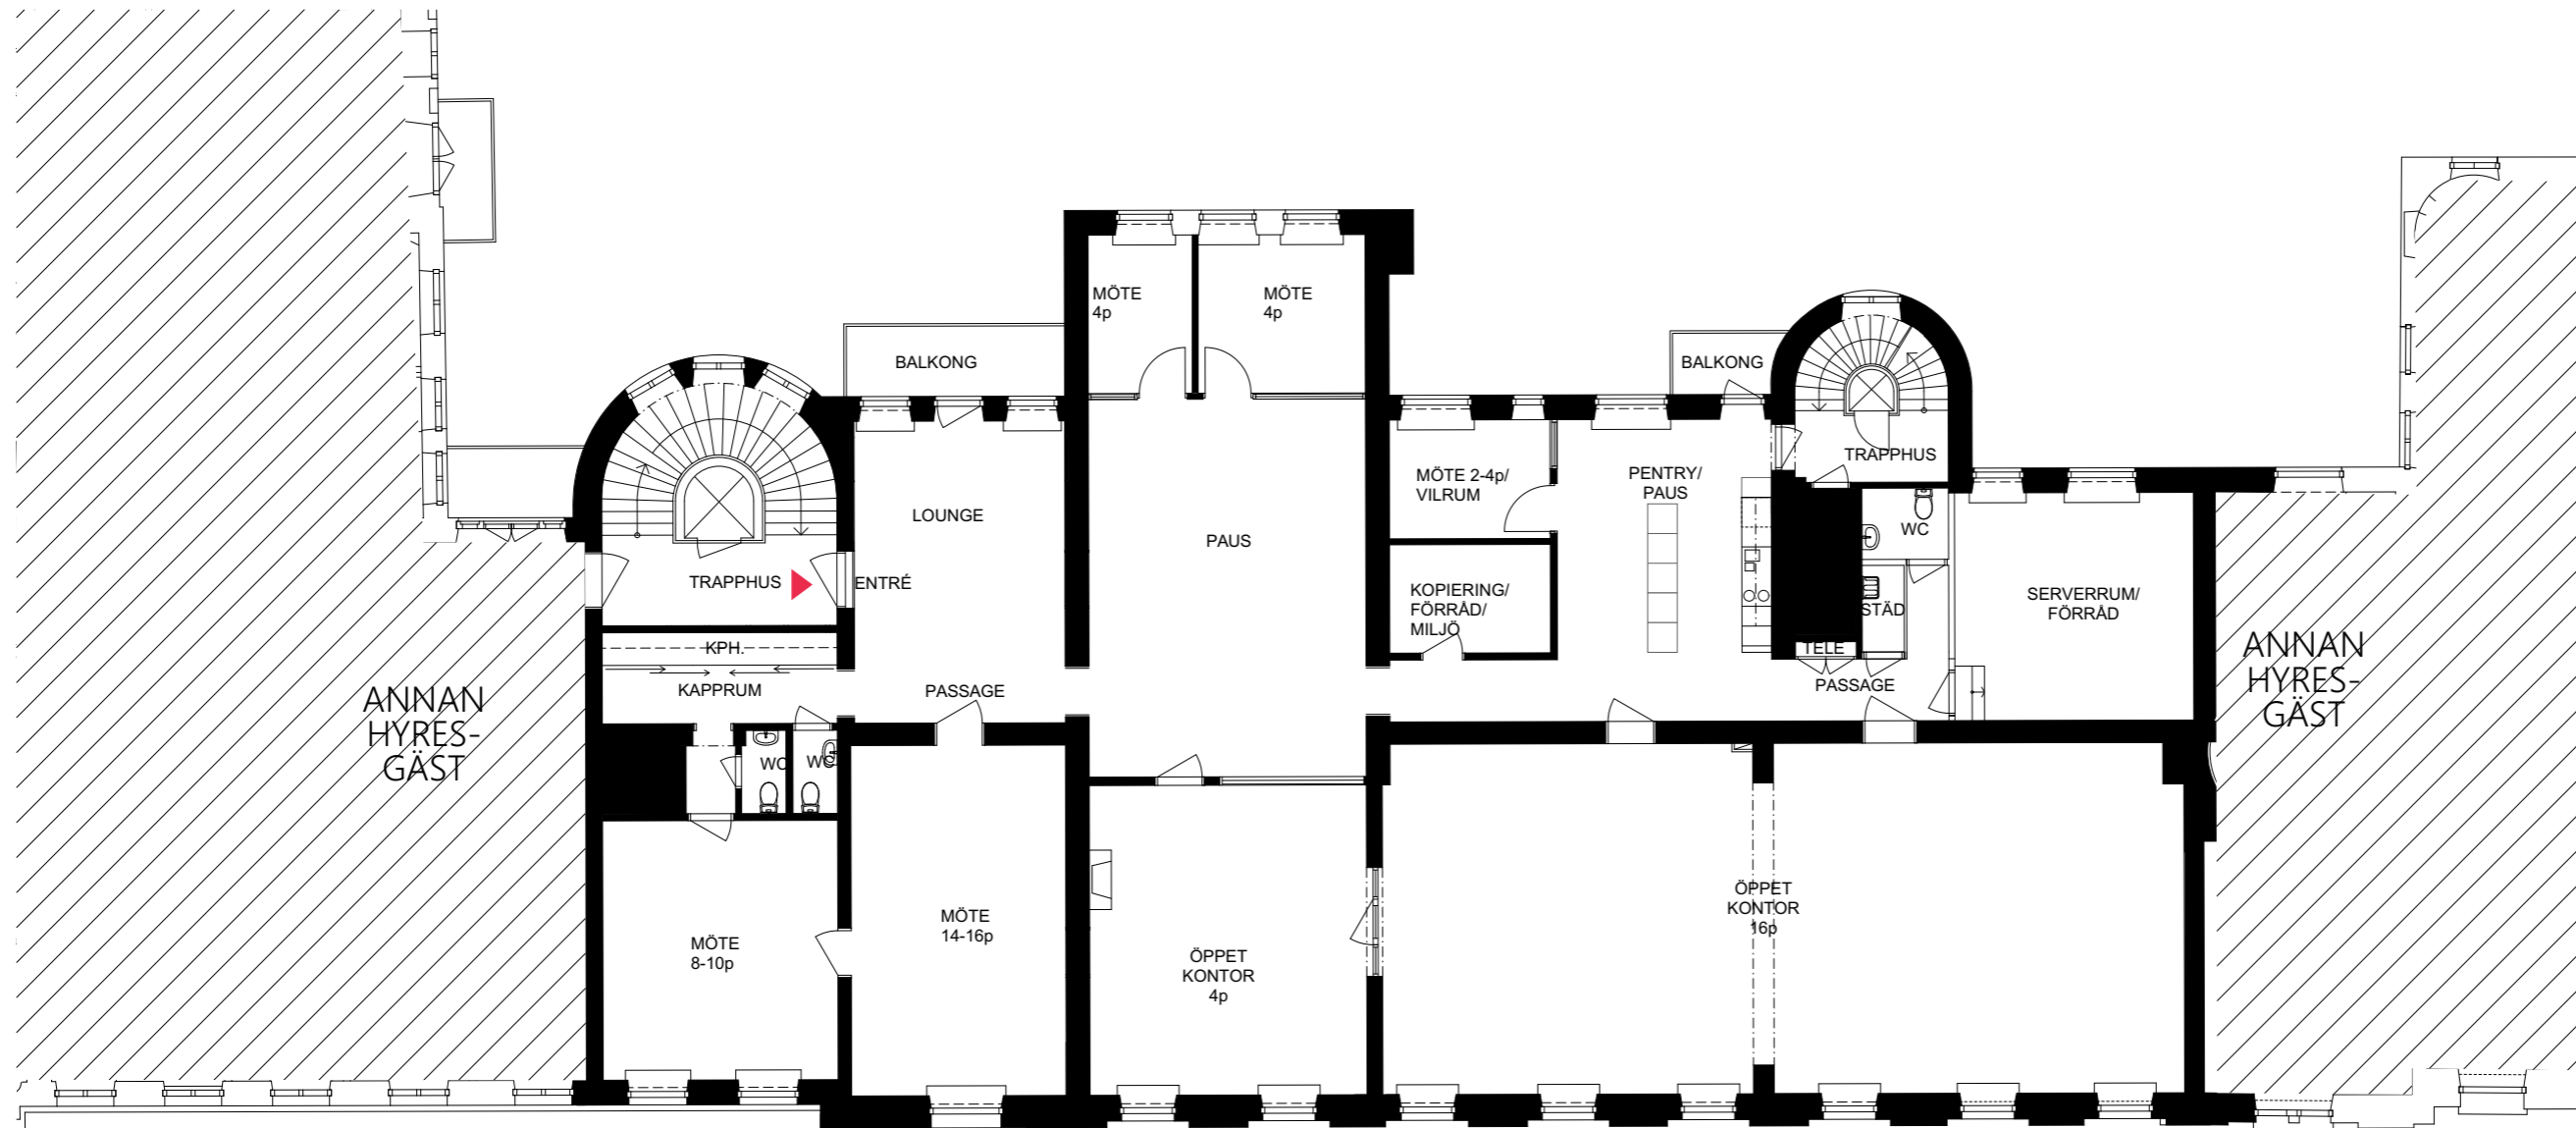



KV KÄPPLINGEHOLMEN 6

Kontor
20 arbetsplatser
Skala 1:150, A3



Hovslagargatan 5

PLAN 6, 4 TR NYA BYGGNADSDELAR

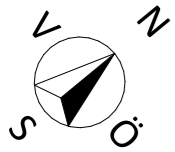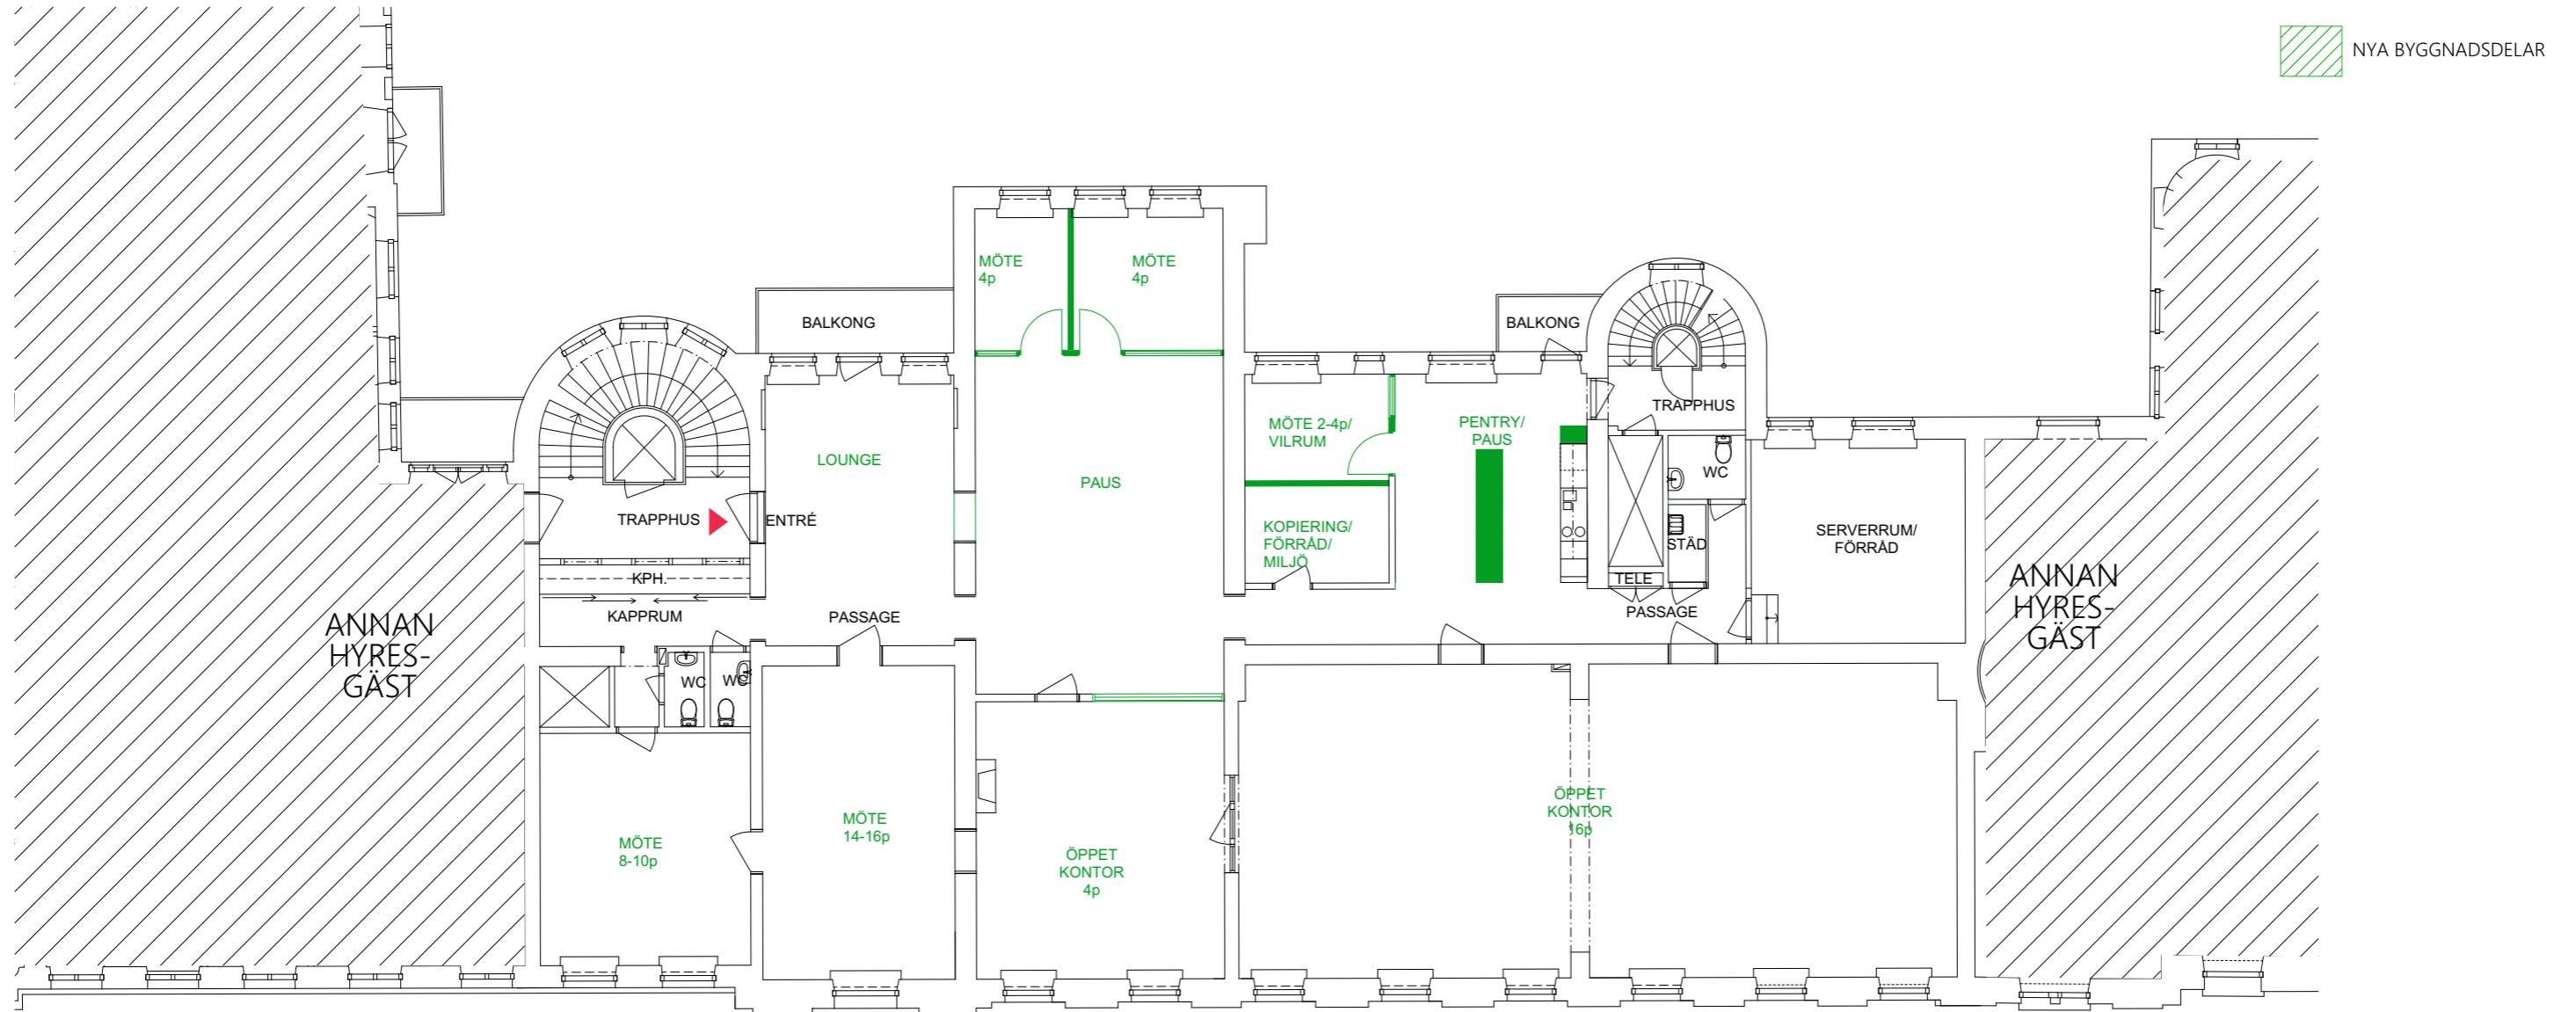



KV KÄPPLINGEHOLMEN 6

Kontor
20 arbetsplatser
Skala 1:150, A3



Hovslagargatan 5

PLAN 6, 4 TR RIVNINGSPLAN

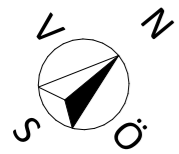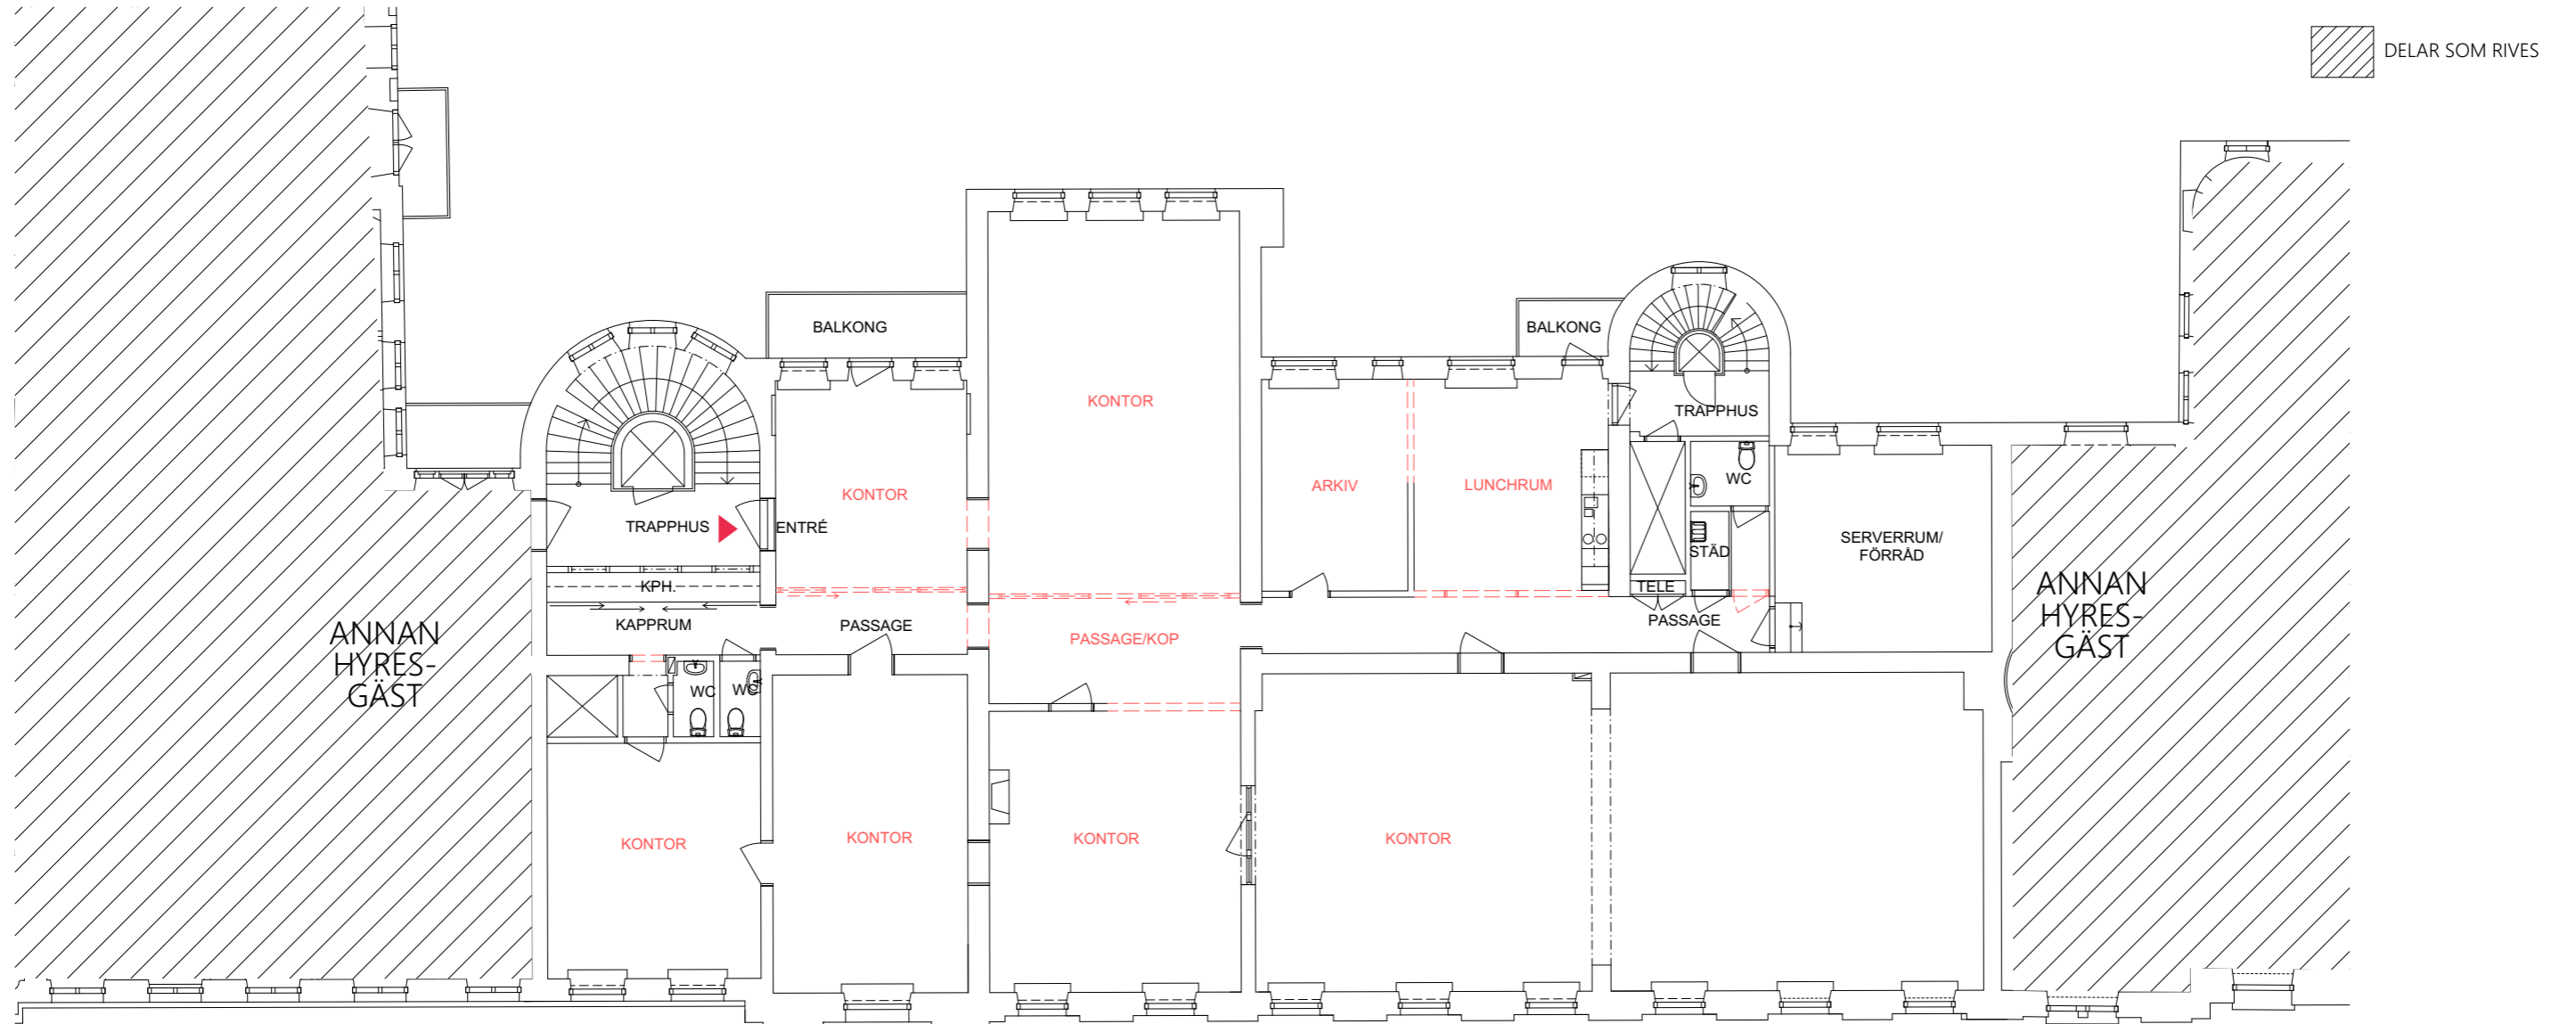

KV KÄPPLINGEHOLMEN 6

Kontor
20 arbetsplatser
Skala 1:150, A3



K.TORPARENG 240227