


FÖRKLARINGAR
 ALLA MÅTT ANGES I MM OM INGET ANNAT ANGES
 PLUSHÖJDER I METER. AVSER FÄRDIGT GOLV

▽ ENTRÉ
 ▽ GÅRDSENTRÉ/ENTRÉ TILL BEFINTLIGA BOSTADSHUS

FÖRESKRIFTER
 --

HÄNVISNINGAR
 SEKTIONER, SE RITNING A40-2-0001-897001 -
 A40-2-0009-897001
 FASADER, SE RITNINGAR A40-3-001-897001 -
 A40-3-0008-897001

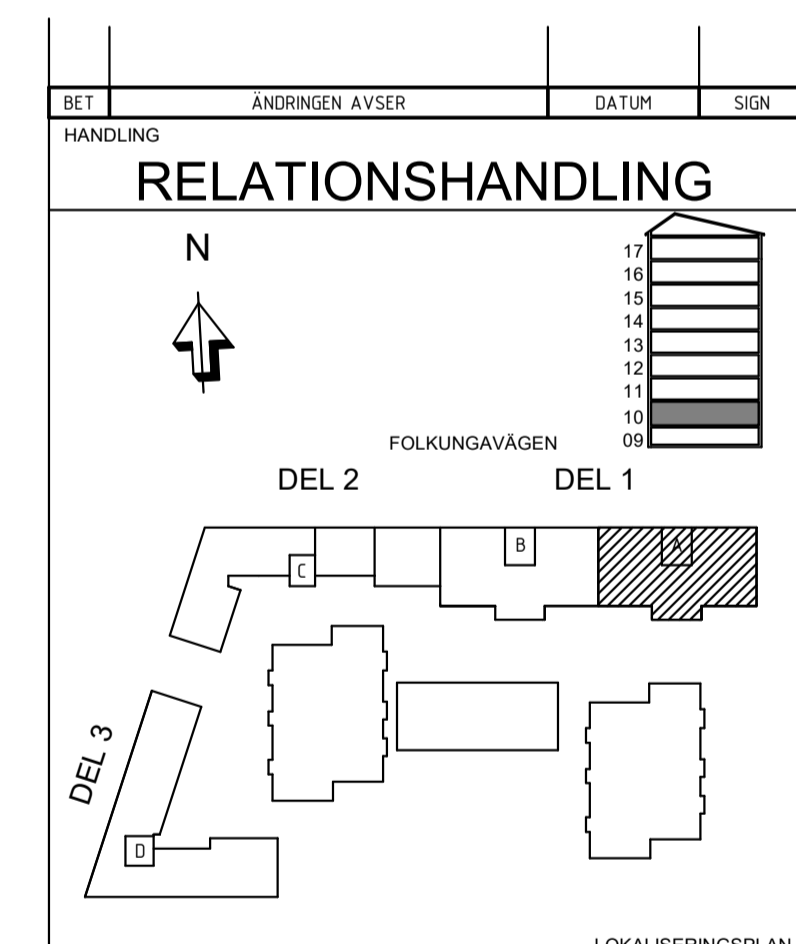

skandia: fastigheter		
OBJEKTNR 8970	PROJEKTNR 897001	PROJEKTANSVARIG HOS BESTÄLLAREN
A Arkitekterna Krook & Tjäder AB Hudikvallsgatan 6, 113 30 Stockholm		Tel: +46(8) 402 55 70
		Tel:
		Tel:
		Tel:
		Tel:
		Tel:
UPPDRAG NR 4018029	RITAD / KONSTR AV SECU	HANDLAGGARE Sofie Sarfati
DATUM 2020-12-04		
PROJEKTERINGSANSVARIG Sofie Sarfati		
STUREVÄGEN Jakobsberg 2:2858 Nybyggnad Bostäder Plan 10, delplan 1, trapphus A		
SKALA A1 1:50 A3 1:100	RITNINGNUMMER A40-1-1001-897001	BET

