


PLAN 2 NORMALPLAN  
1:100

HUS B

HUS C

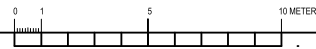

BET	ANT	ANFÖRGEN AVSER	BRUK	DATUM
<b>RELATIONSHANDLING</b>				
<b>JÖNS PETTER BORG 16, LUND</b>				
Byggherren Otto Magnusson AB		Telefon 040-620 65 00		
Borgarsgränd 9		Telefax 040-620 65 10		
211 24 Malmö		E-post: info@otobygg.se		
www.otobygg.se				
<b>HORISONT ARKITEKTER AB</b>				
Södra Fåstadsgränd 23 B, 211 43 Malmö				
040 680 10 00 - www.horisontarkitekter.se				
<b>HORISONT</b>				
ARK	Horisont Arkitekter AB, Tel 040-680 10 00			
KONST	Stenator Malmö AB, Tel 040-20 63 60			
VENT	Imtech Ventilation AB, Tel 010-477 60 00			
VVS	Sweco Systems AB, Tel 040-37 53 00			
EL	CC Gruppen AB, Tel 0418-49 88 00			
MARK	GigM AB, Tel 040-46 62 20			
PREFAB	Stringberg AB, Tel 0340-86 62 00			
PREFAB	WSP Byggsystem AB, Tel 010-722 50 00			
PROJEKTANT	PROJEKTOR	BYGGLEDIGARE		
10607	NK	DZ		
DATUM	BYGGNAD			
2015-10-30	A BLOMQVIST			
<b>WTC, ALLÉHUSET</b>				
<b>NYBYGGNAD AV KONTORSHUS</b>				
PLAN 2, DEL 2				
BYGGNAD	BYGGNAD	BYGGNAD		BYGGNAD
1:100 A1	A01.1-202			