


- Befintlig vägg
- Ny vägg
- Skjutdörr (glas)
- Fast parti (glas)
- Befintlig dörr
- Ny dörr

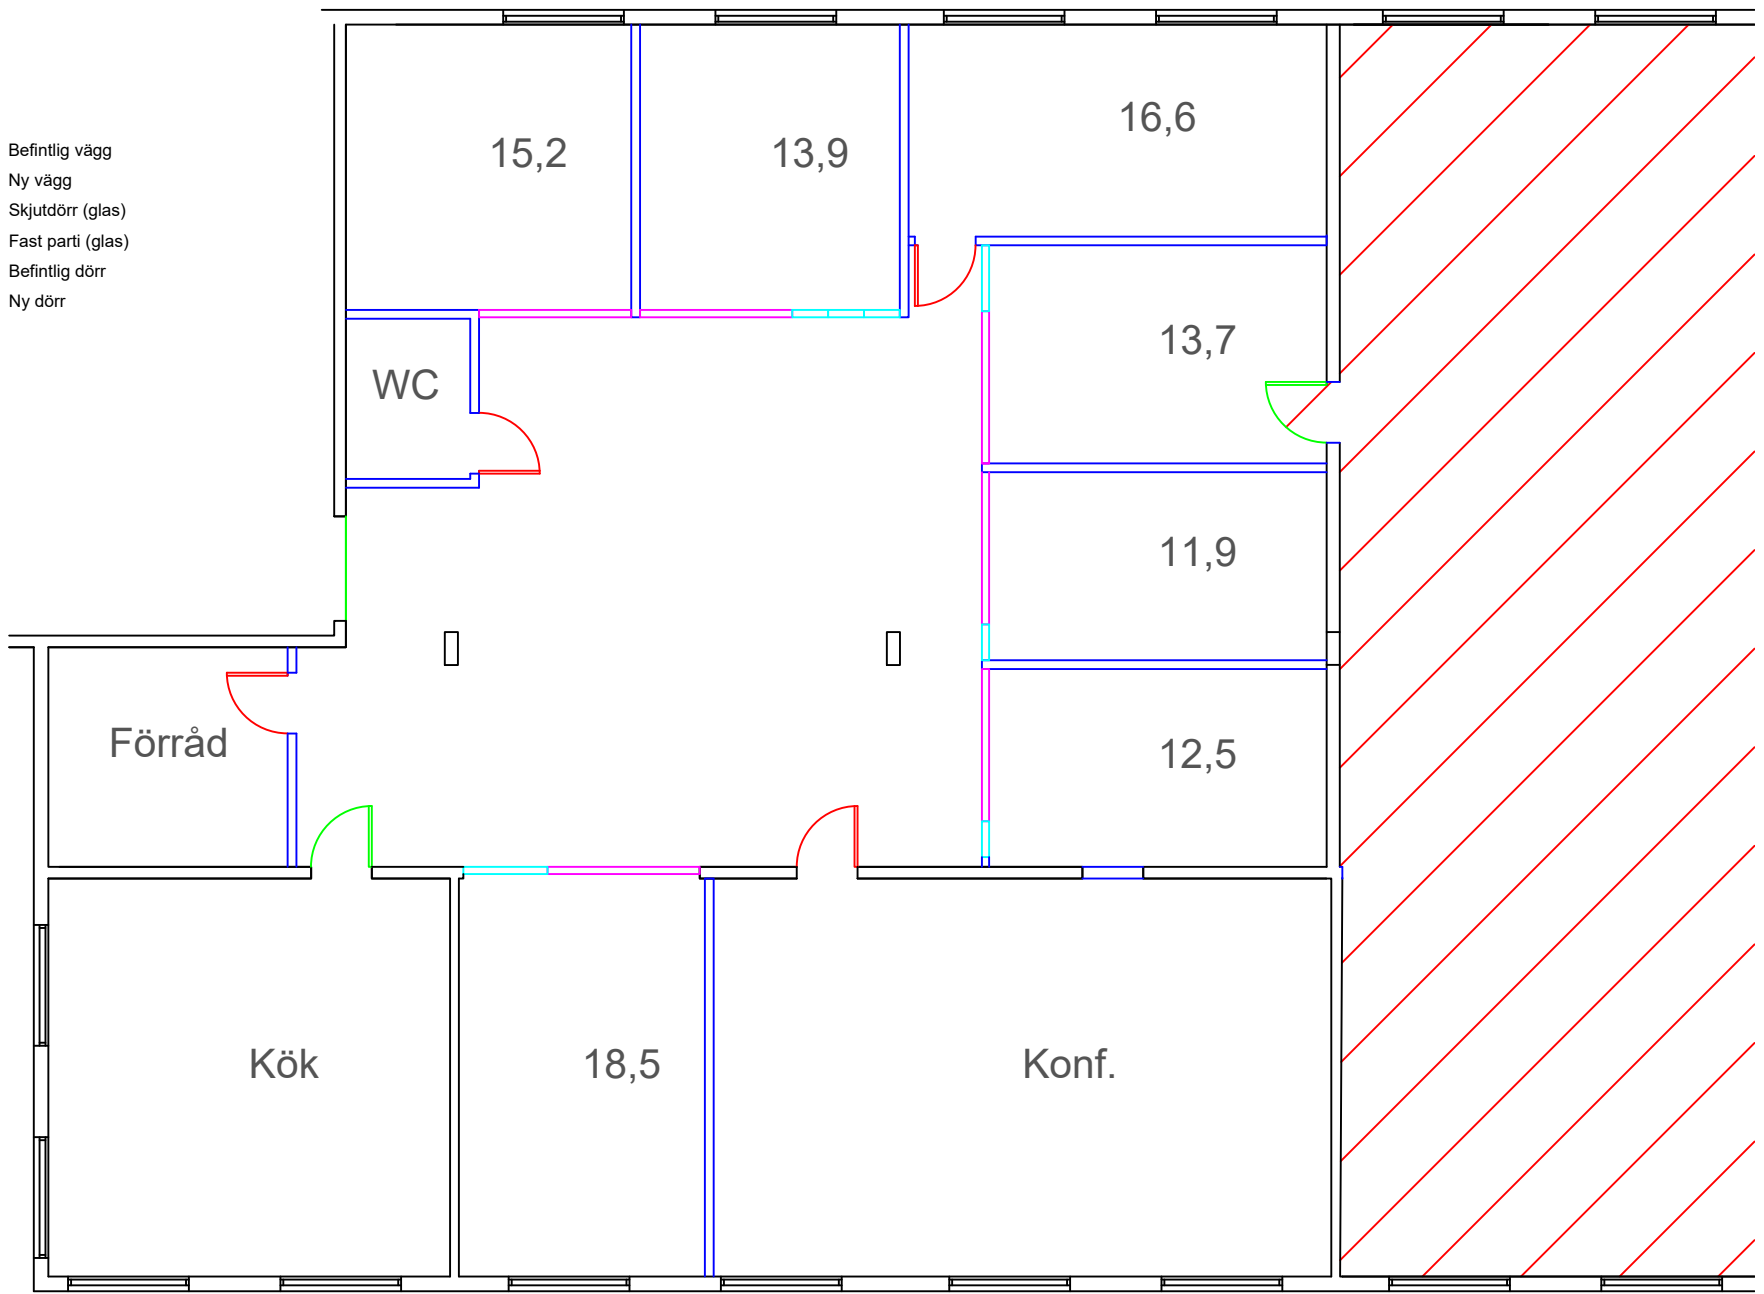

264 kvm