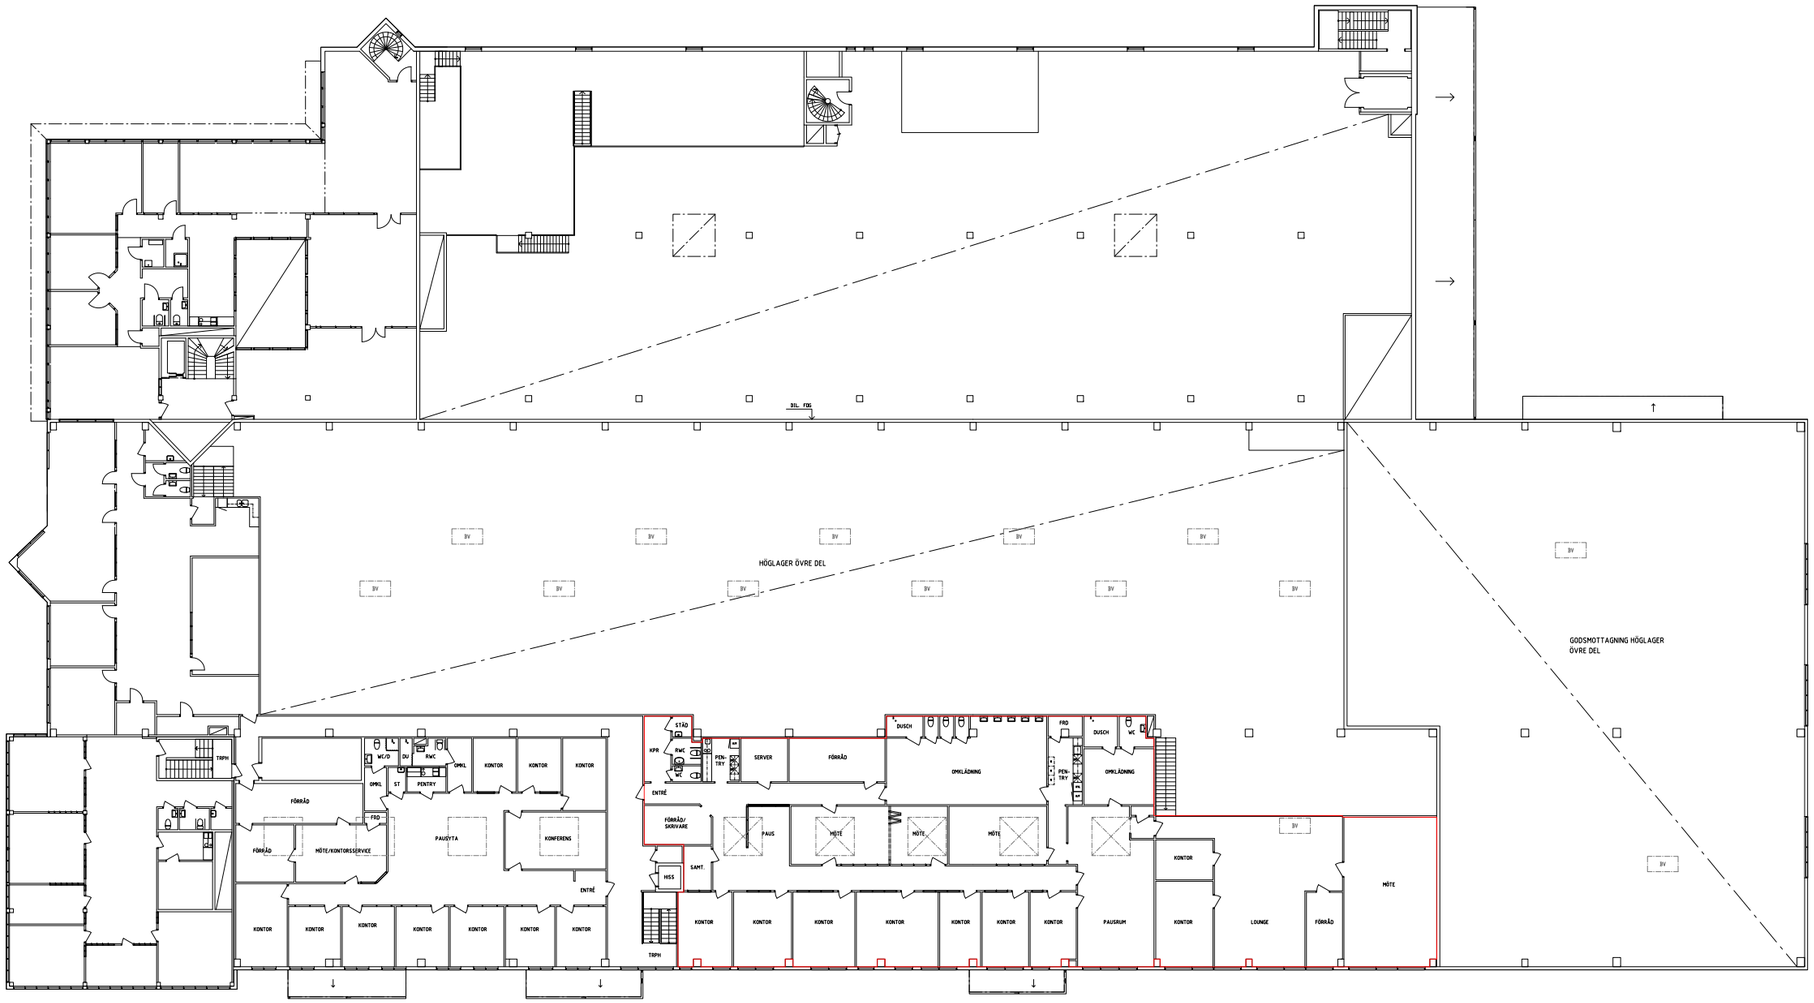

0 1 2 5 10 15 20
SKALA 1:200 A1 METER

BET	ANT	ÄNDRINGEN AVSER	DATUM	SIGN

RELATIONSHANDLING

AB | SAGAX

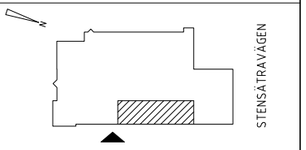

A	PAN ARKITEKTER AB	Mobil 070-341 12 15	per@panarkitekter.se
K	--	--	--
V	--	--	--
E	--	--	--
P	--	--	--

OBJEKTSNUMMER	PROJEKTNUMMER	
UPPDRAG NR	RITAD/KONSTR AV: SAM	HANDLÄGGARE
DATUM: 2022-09-12	ANSVARIG: PER ARFVIDSON	

HÄLLSÄTRA 2, SÄTRA
STENSÄTRAVÄGEN 3
PLAN 3, VÅNING 1 TR.

SKALA	NUMMER	BET
1:200 A1 :400 A3	A-40.1-030 R	

REF:
LAGER:
PLO: