


BET	ANT	ÄNDRINGEN AVSER	DATUM	SIGN
-----	-----	-----------------	-------	------

RELATIONSHANDLING

AB | SAGAX

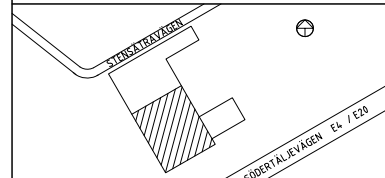

A	PAN ARKITEKTER AB	Mobil 070-341 12 15	per@panarkitekter.se
K	--	--	--
V	--	--	--
E	--	--	--
P	--	--	--

OBJEKTSNUMMER	PROJEKTNUMMER	
UPPDRAG NR	RITAD/RÖNSTR AV	HANDLÄGGARE
DATUM		ANSVARIG
2023-04-24		PER ARFVIDSON
KV HÄLLSÄTRA 4, SÄTRA		
PLAN 1, ENTRÉVÅNING		
SKALA	NUMMER	BET
1:100 A1 :200 A3	A-40.1-010 R	

REF.

1:100 (A1)

PLG: