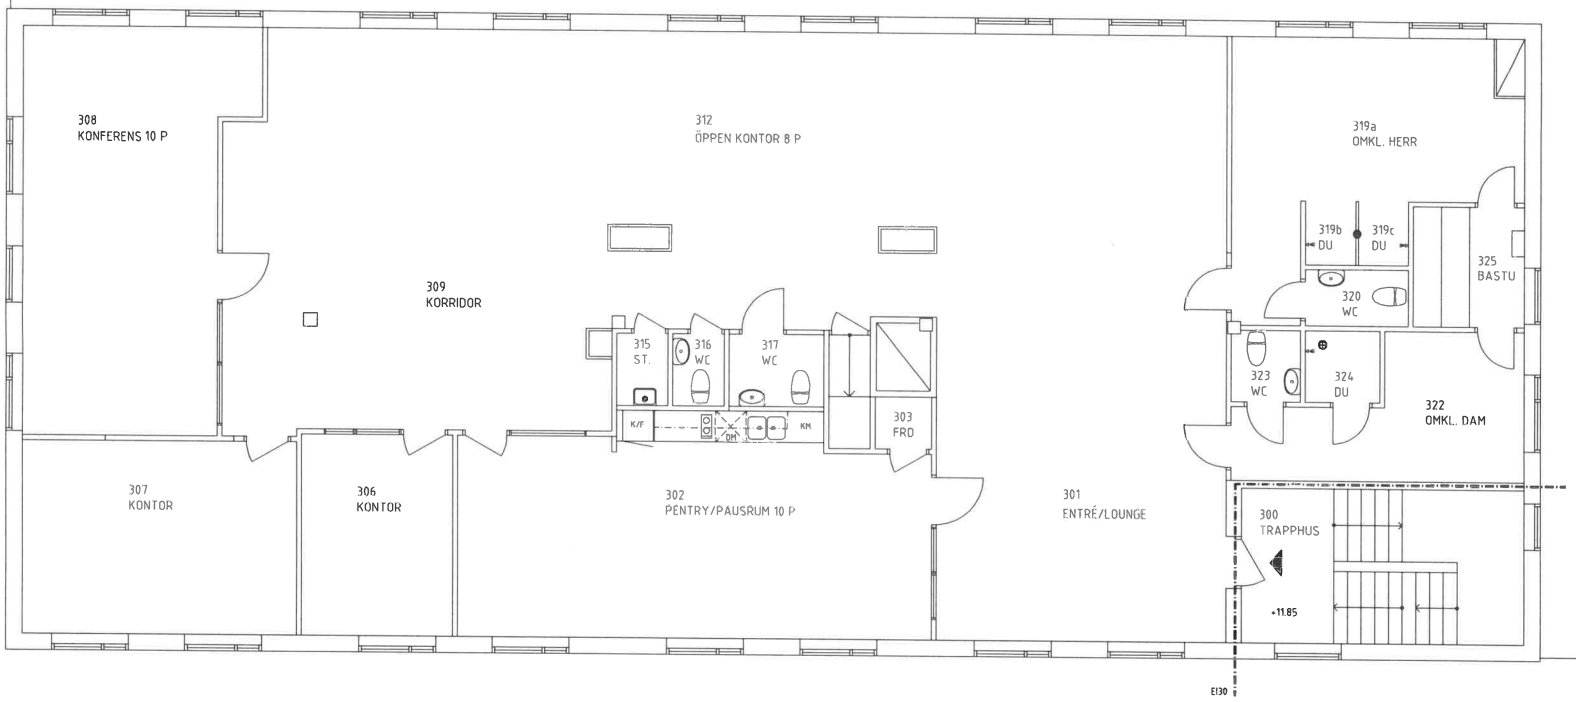

0 1 2 5
SKALA 1:50 A1 METER

REF:
LAGER:

BET	ANT	ÄNDRINGEN AVSER	DATUM	SIGN

RELATIONSHANDLING

AB | SAGAX

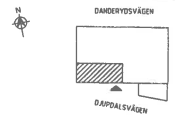

A PAN ARKITEKTER AB Mobil 070-341 12 15 pan.arkitekter@tella.com
K -- -- --
V -- -- --
E -- -- --
P -- -- --

OBJEKTSNUMMER | PROJEKTNUMMER
UPPDRAG NR | RITAD/KONSTR AV | HANDLÄGGARE PÄN
DATUM 2017-07-10 | ANSVARIG PER ARFVIDSON

SKALA 1:50 A1 | NUMMER A-40.1-030 | BET

PM GR: