


# SAMMANSTÄLLNING


Loa enl ritning 438,97  
Justering -0,32

**SUMMA LOA 439 M2**

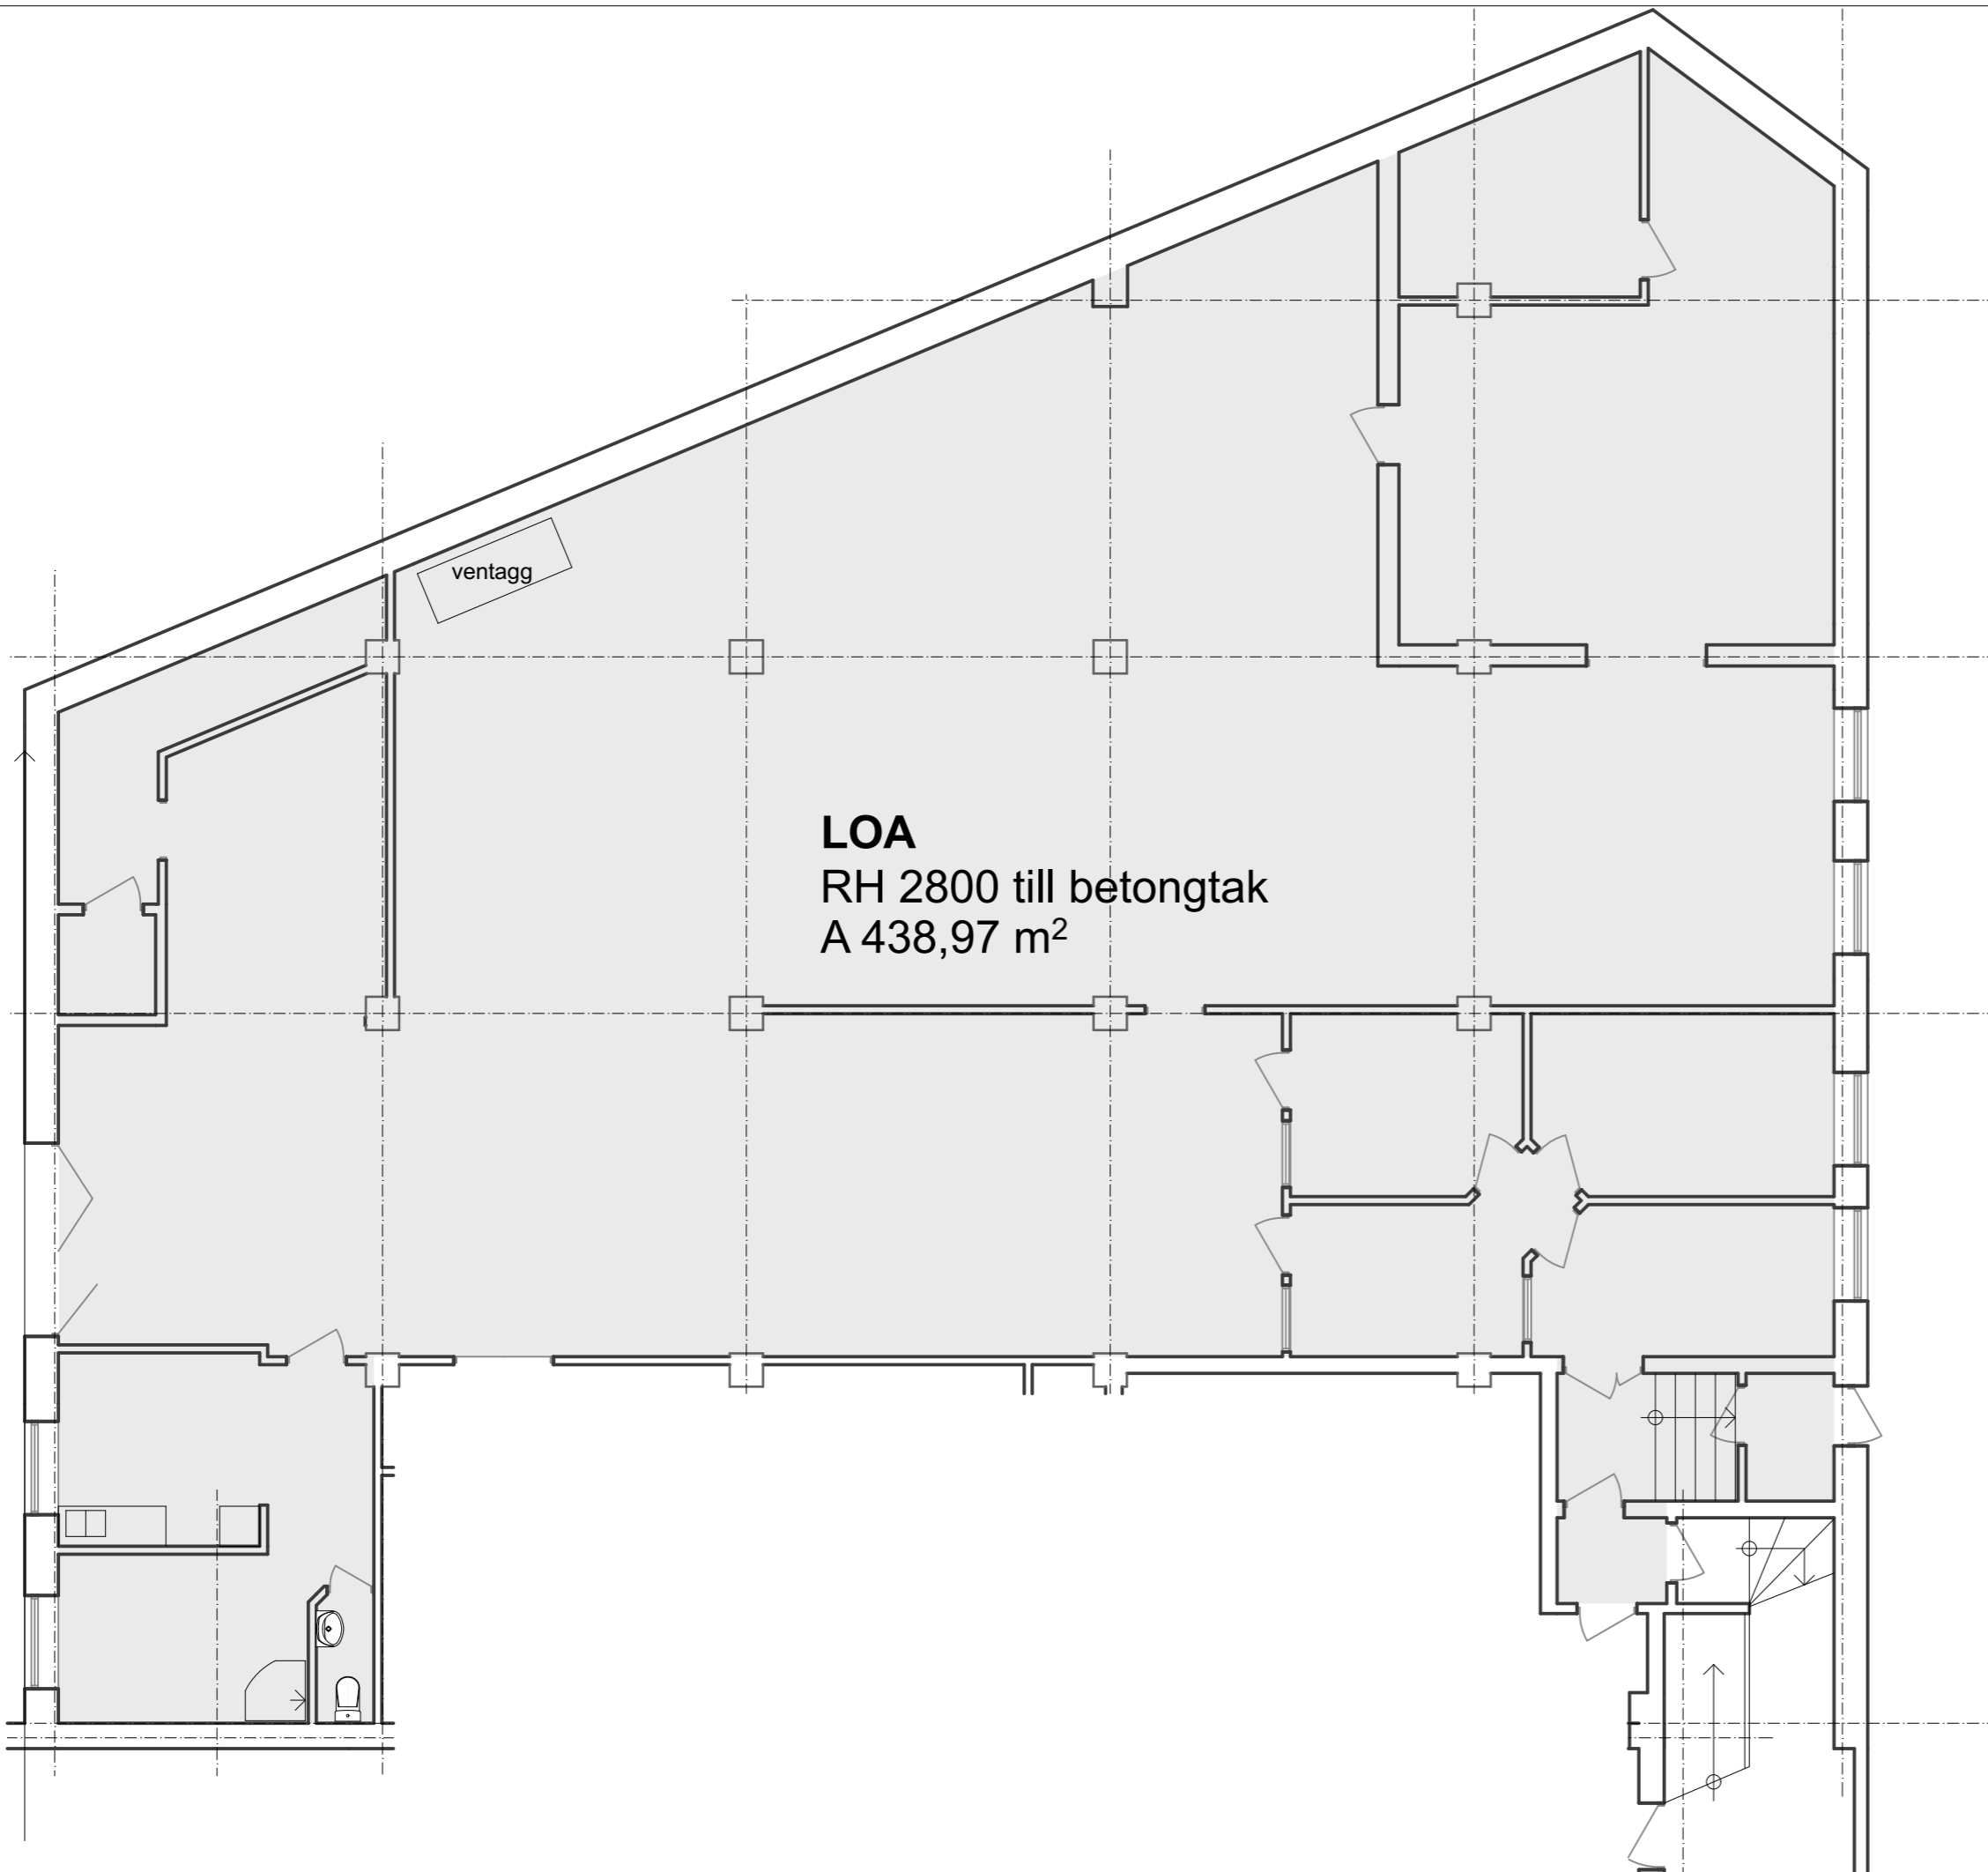

Kv Lindehof 6 Mölndal  
Uppmätning LOA  
Plan 1

 **RÅDA**  
konsulterande arkitekter  
Kindbovägen 12 435 30 MÖLNLYCKE  
Tel: 031-88 32 02 Mail: tomas.hedberg@radaark.se

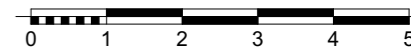

Mätvärd yta, Area enl SS 21054:2020  
Justering för ventilationskanaler, mm  
enl ovan.

UPPDRAG NR: 2021963 DATUM: 2023-06-27

HANDLÄGGARE: Tomas Hedberg

SKALA: 1:100 vid A3 NUMMER: A2 BET