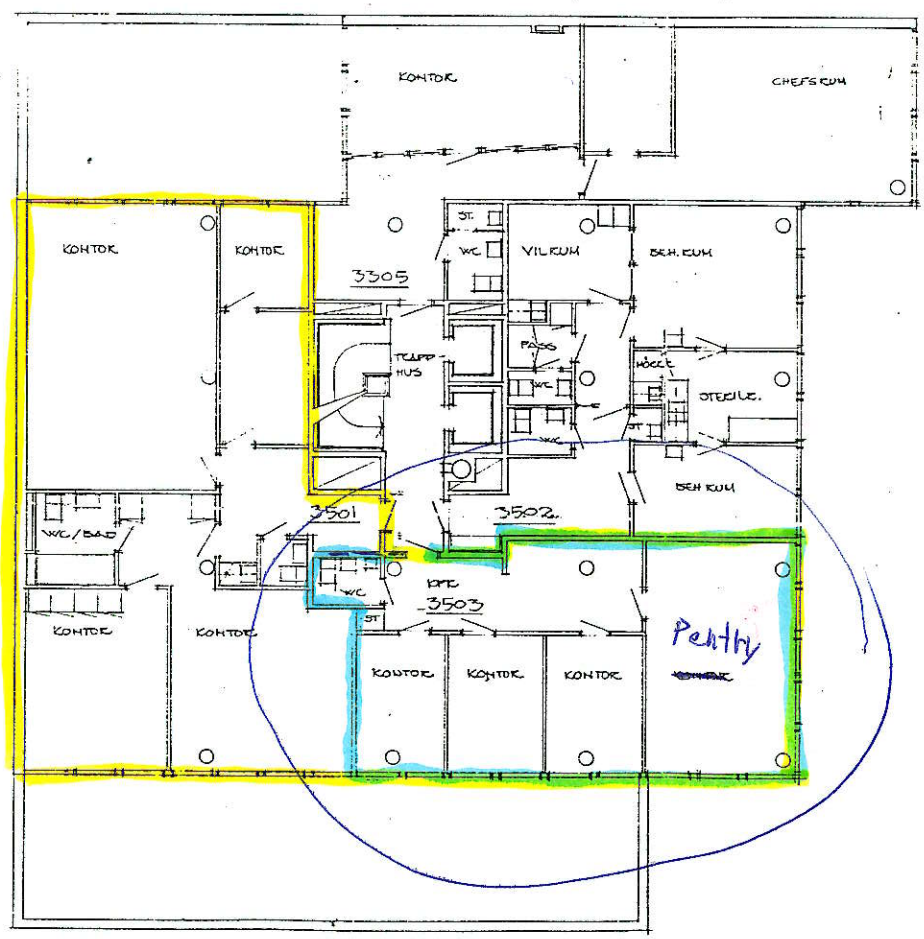
KONTOR
CHEFSRUM
KONTOR
KONTOR
3305
ST.
WC
VILRUM
BEH. RUM
TRAPP-HUS
PASS
WC
HÖGT.
ST
OTEXTIL.
BEH RUM
3501
3502
WC/BAD
WC
KPK
3503
ST
KONTOR
KONTOR
KONTOR
KONTOR
KONTOR
Pentry

PLAN 5 TR.