



ANVISNINGAR
 MATERIAL OCH KULÖR PÅ TAK
 OCH FASADER LIKA BEFINTLIGT

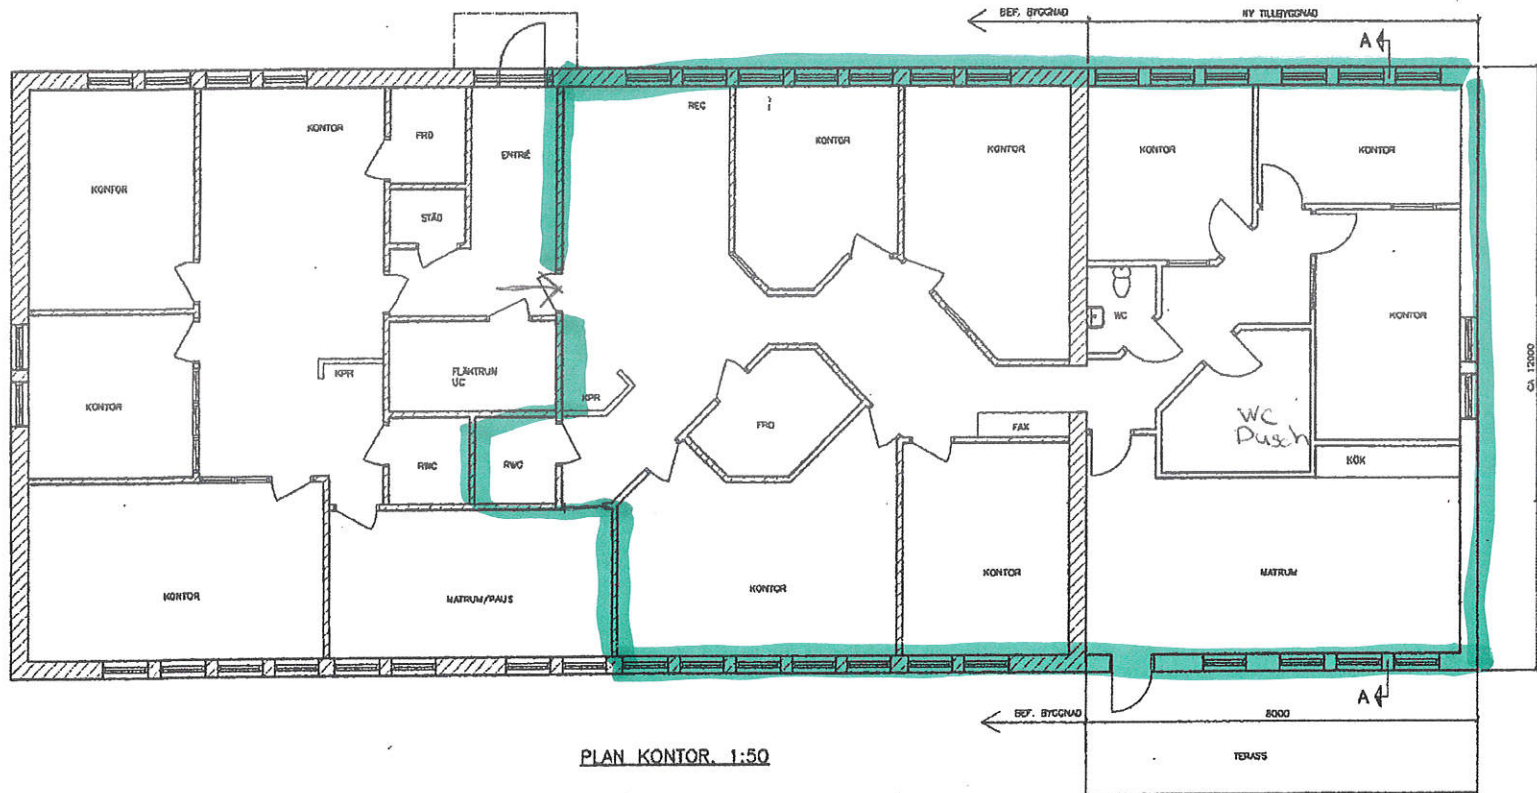

PLAN KONTOR. 1:50

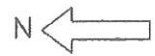

VELLINGE KOMMUN
 Miljö- och Stadsbyggnadsförvaltningsenheten
 2008-08-22
 D.Nr. 06/0511

Eskilstorps kommun		FÖRSLAG 2008-06-14	
ESKILSTORP 14-101, VELLINGE		LUNDGRUPPEN	
SFR		ÖMBYGGNAD KONTOR	
MATS SKÄLLENÄS		PLAN, SEKTION	
MATS SKÄLLENÄS		21627	-21