



FÖRKLARINGAR

- NYA VÄGGAR
- BEF VÄGGAR
- NY DÖRR
- BEF DÖRR

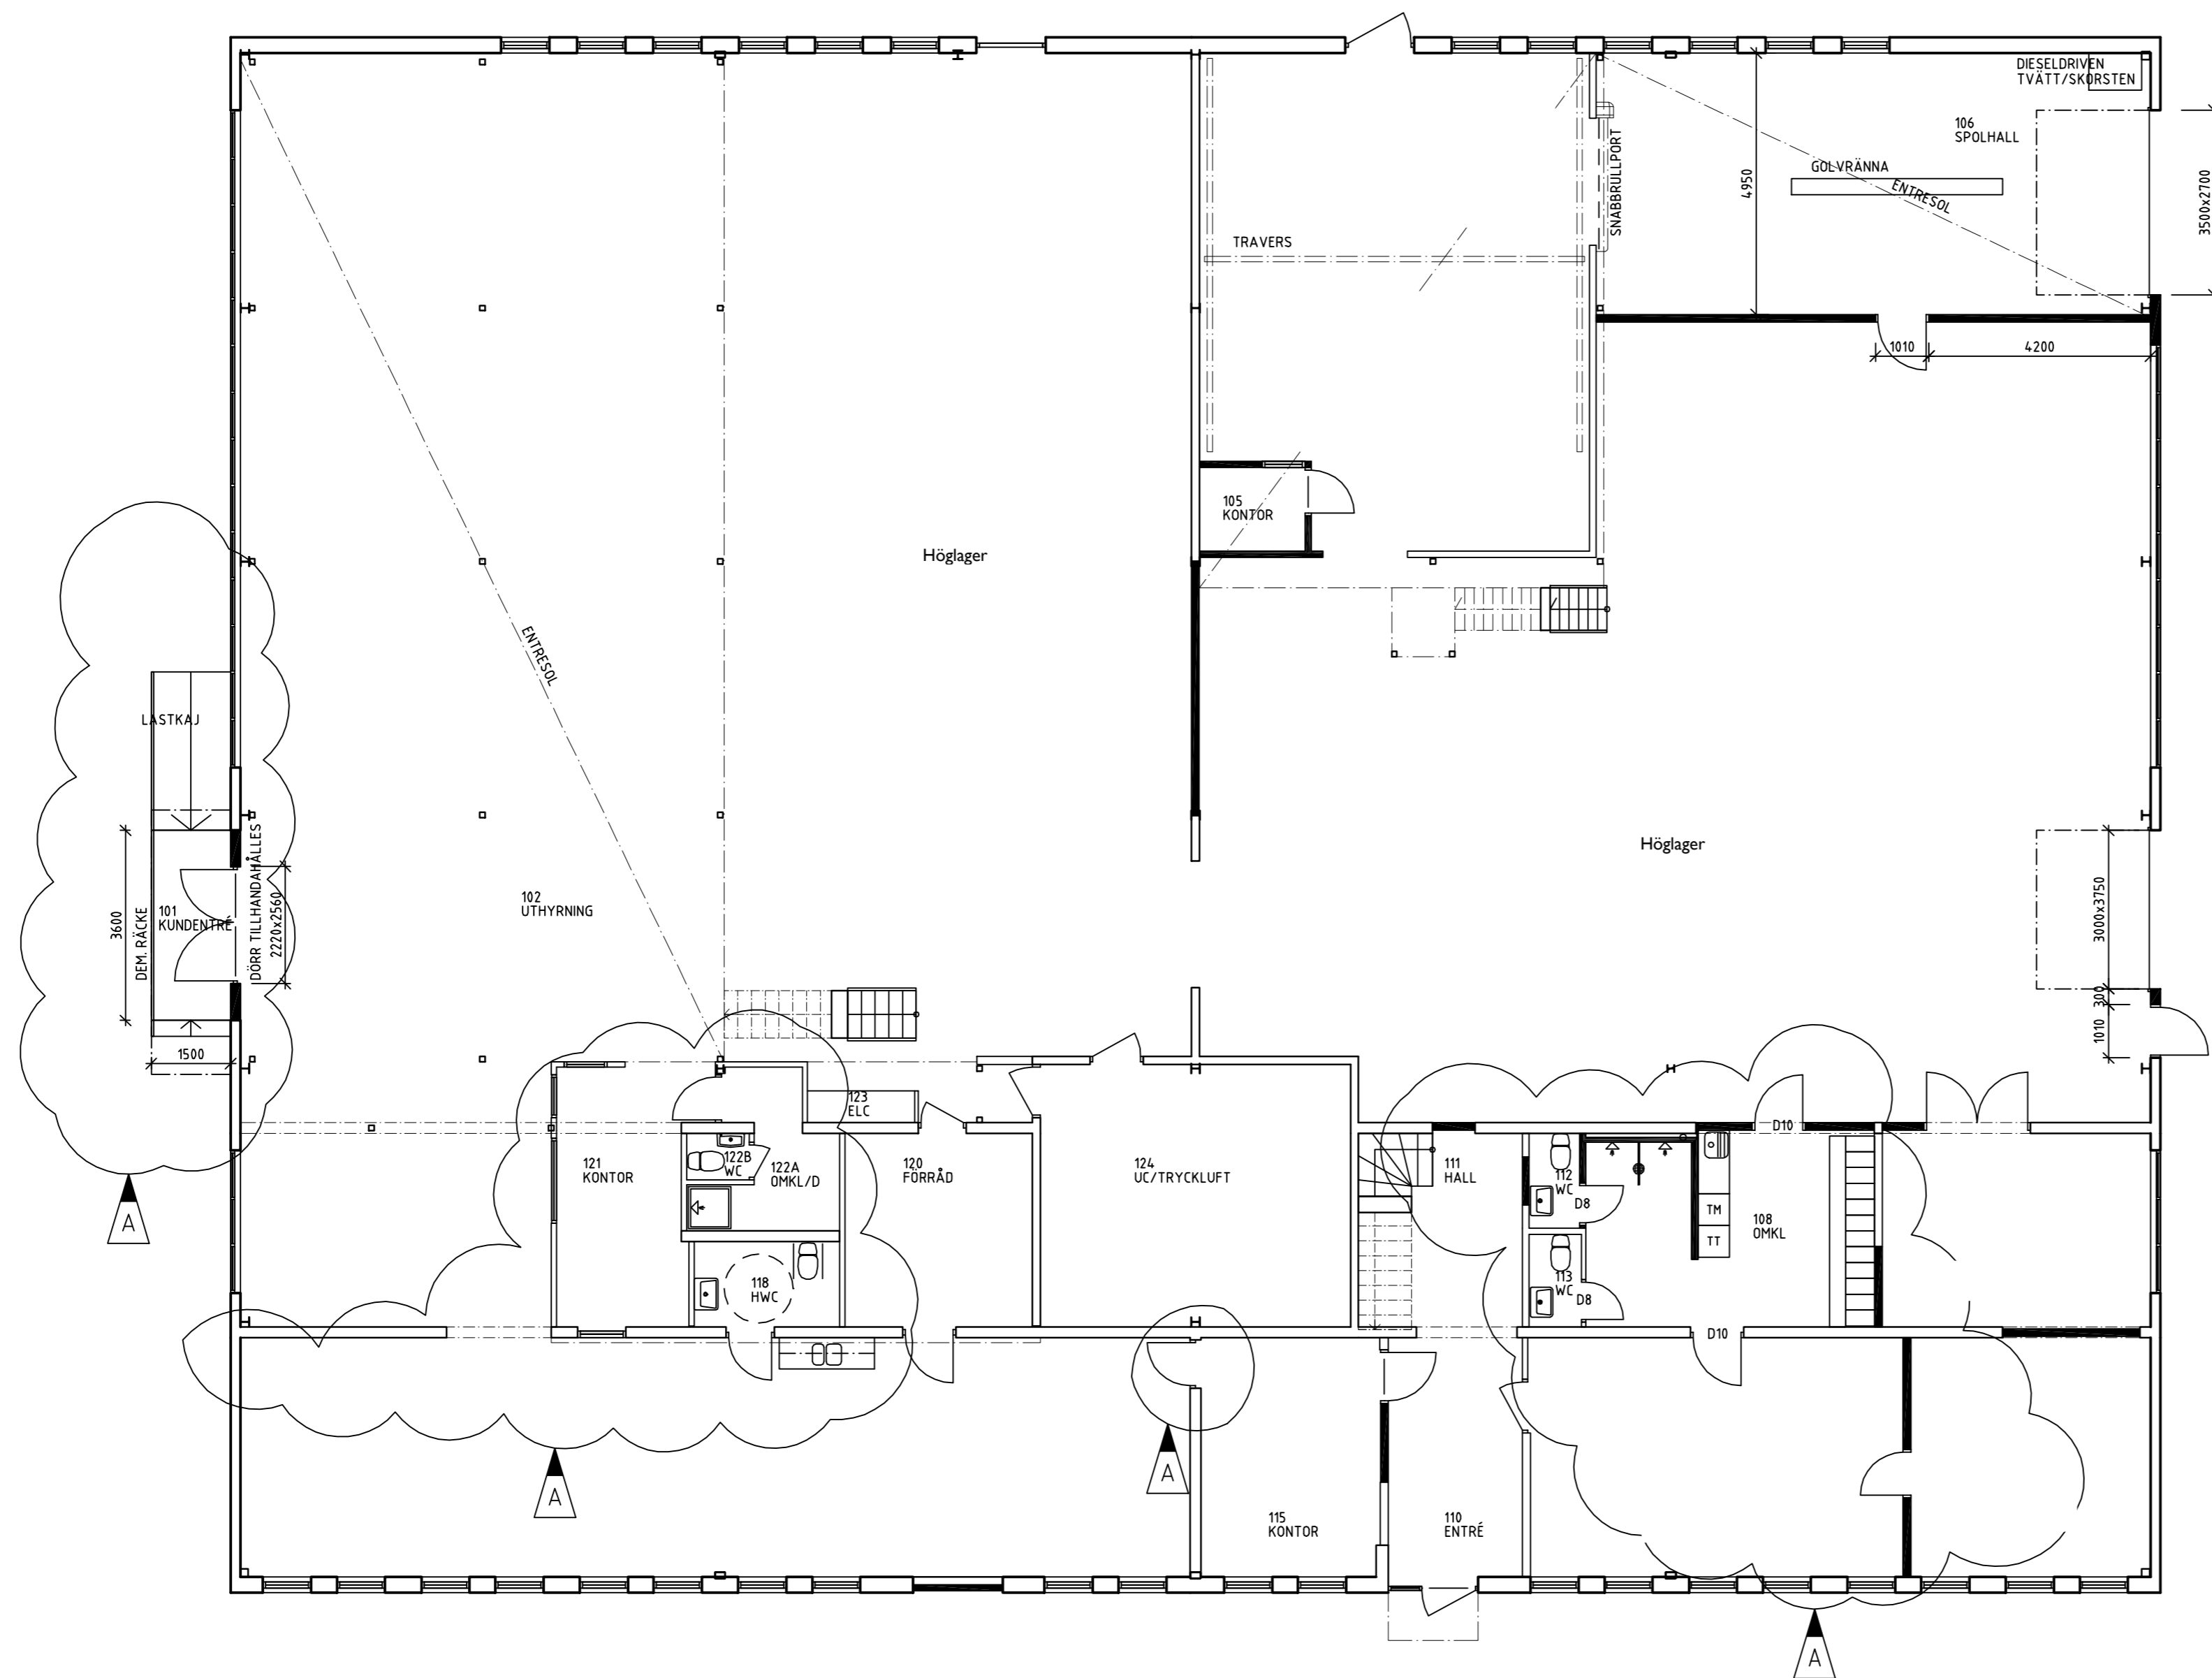


Text (RText)

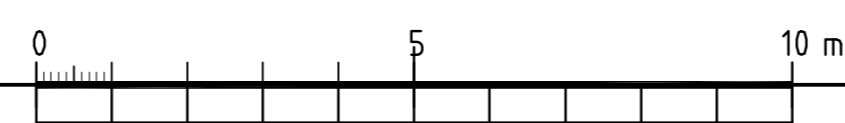

FÖRKLARINGAR

- NYA VÄGGAR
- BEF VÄGGAR
- NY DÖRR
- BEF DÖRR

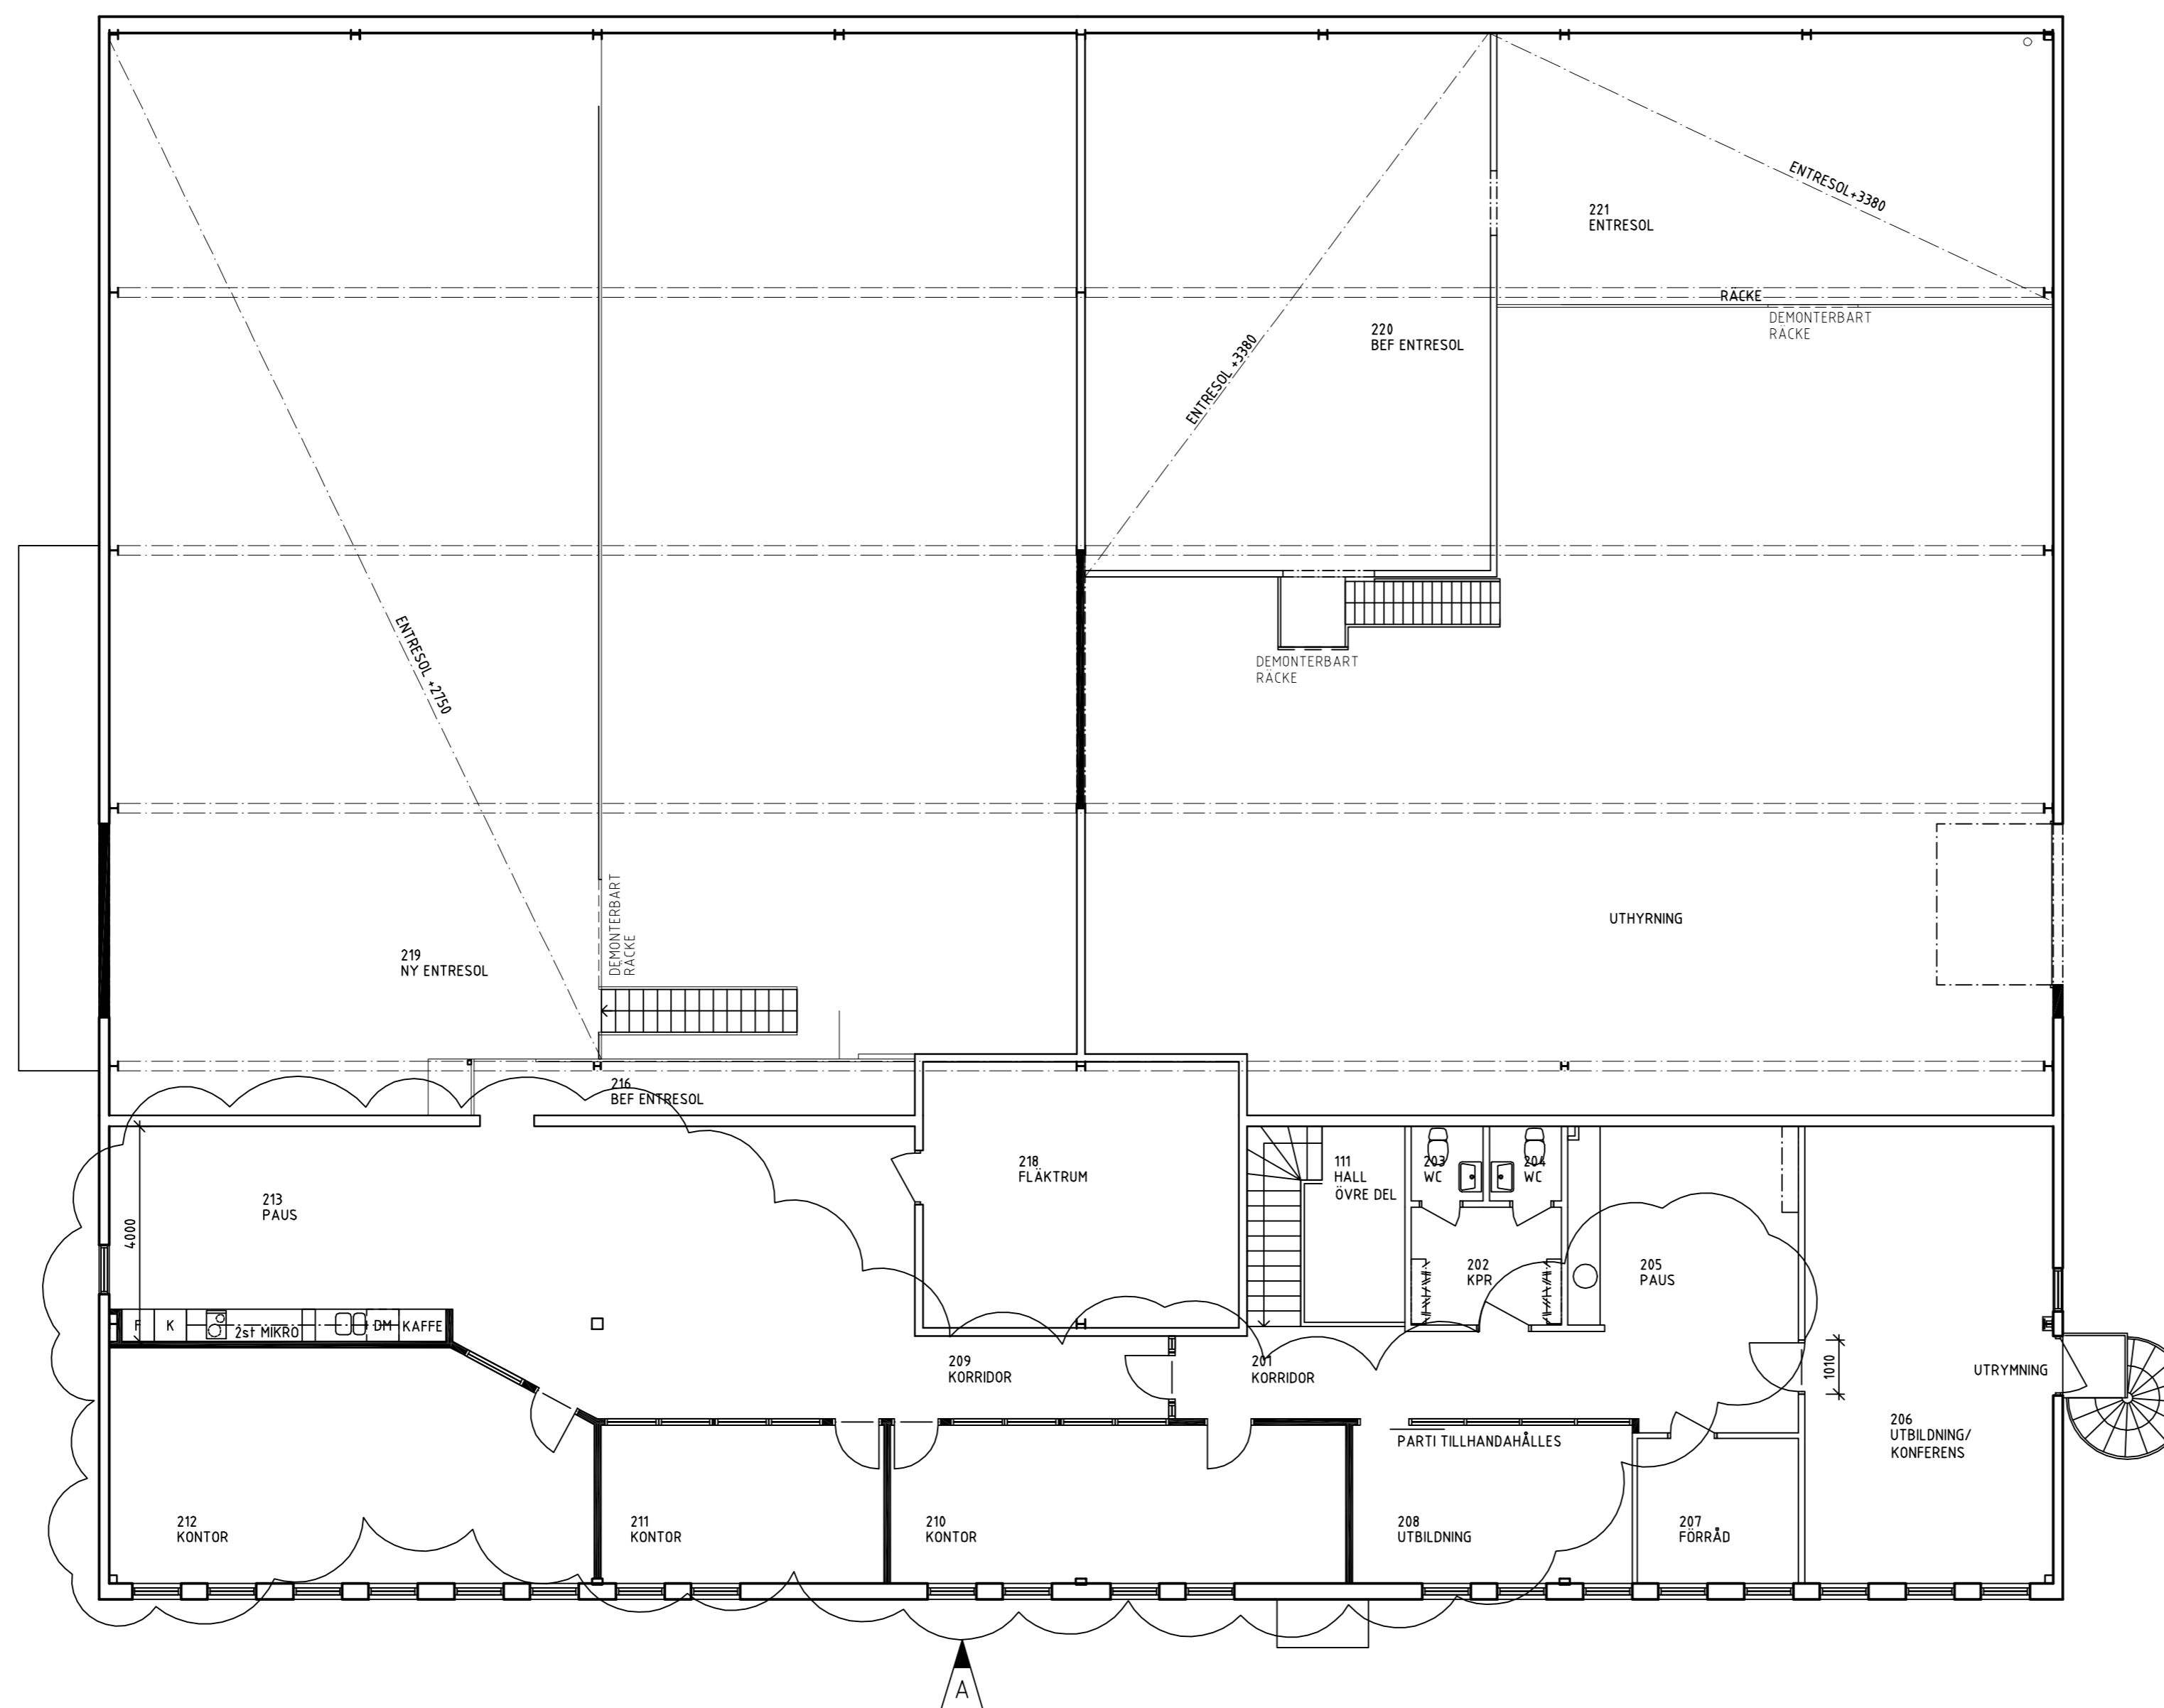

RText (RText)

LAGER: SB11

