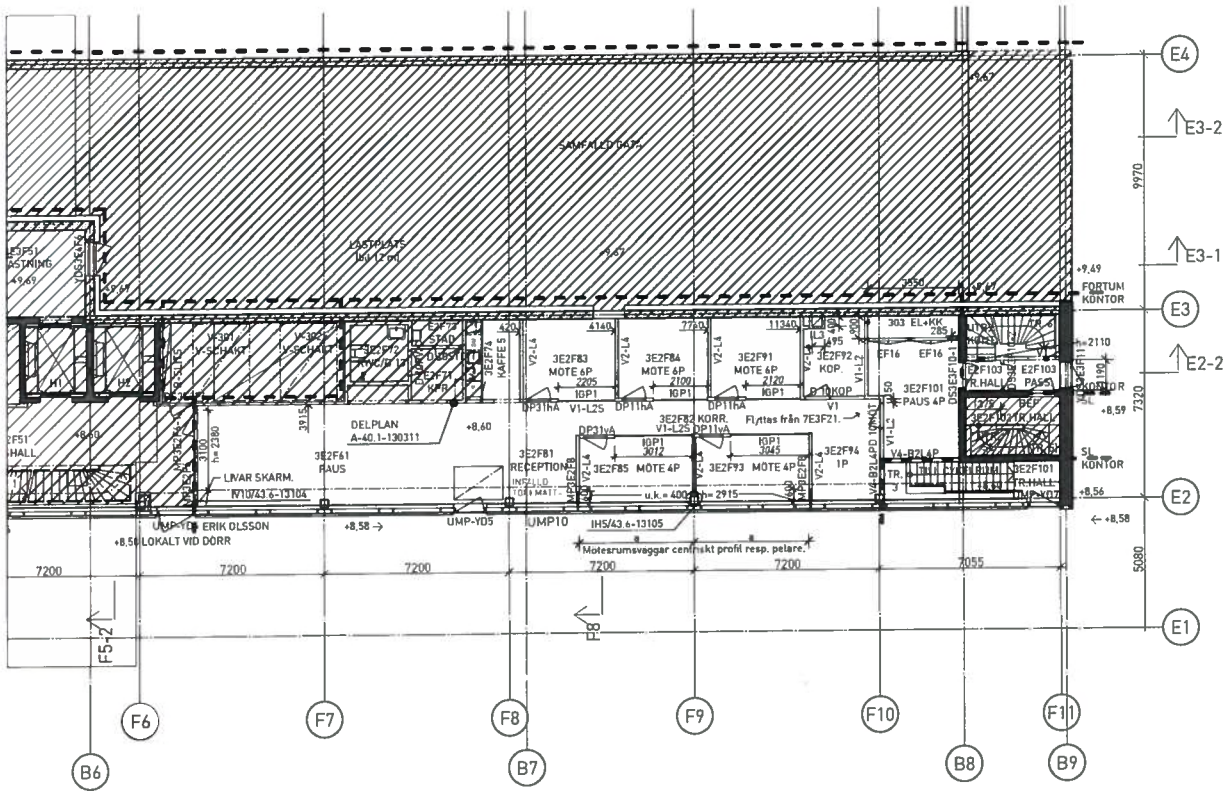

HÄNVISNING

OVERSIKTSPLANER MÅTT OCH LITTERERING: A-40.1-130200 -.
PLANER MÅTT OCH LITTERERING: A-40.1-130210 -.
DELPLANER MÅTT OCH LITTERERING: A-40.1-130311 -.
SEKTIONER: A-40.2-130001 -.
UTV. PARTIER AV METALL (UMP): A-42.4-13601 -.
UTV. DÖRRAR AV METALL (YDS): A-42.5-13401 -.
INV. PARTIER AV TRA OCH GLAS (DP, IGP, PA): A-43.4-13500.
INV. PARTIER AV METALL (MP): A-43.4-13600 -.
INV. VÄGGTYPER: A-43.5-13101.
INV. DÖRRAR AV TRA (D): A-43.5-13331 -.
INV. DÖRRAR AV METALL (DS): A-43.5-13421 -.
INV. ELFRONTER (EF): A-43.5-13501.
UTV. RACKEN (RT): A-45.4-13101 -.
INV. RACKEN: A-45.4-13641-.
WC, RWC, OMKL: A-46.4-13101 -.
PENTRYN: A-46.4-13601 -.

BET	ANT	ANDRINGEN AVSER	SIGN	DATUM

HANDLINGSSTÄDE

RELATIONSHANDLING

SKANSKA | Skanska Fastigheter Stockholm

B	
A	
K	
KP	
E	
V	
SP	

UPPDRAGNR: SHST 0245	ASTAD KONTROLL: FL	HANDLAGGARE: Johan Brogren
DATUM: 2017-11-10	AVSTÄRKS: Hans Bergström	

HAMMARBY GÅRD 13, ALLÉHUSET
PLANER MÅTT OCH LITTERERING
PLAN 3 DEL 2 +8,60

SKALA	NUMMER	BET
1 100/1.200	A-40.1-130320	

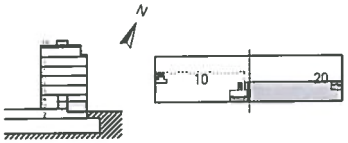

SKALA 1 100
METER