




HYRESGÄST		PLANLÖSNING REDOVISAD:
501. □	STOCKHOLM GAS	ENL. RELATION FRÅN BYGG 171117
504. □	LEASEPLAN	ENL. RELATION FRÅN BYGG 170730
505. □	KIWA INSPECTA	ENL. RELATION FRÅN BYGG 181212
503. □	RADPOINT	ENL. RELATION FRÅN BYGG 180613
506. □	XSPRAY	ENL. RELATION FRÅN BYGG 180615
502. □	TELEPERFORMANCE	ENL. RELATION FRÅN BYGG 181204
□	KOMMUNIKATION & ALLMÄNNA UTR.	
■	TEKNIK- & FASTIGHETSUTRYMMEN	

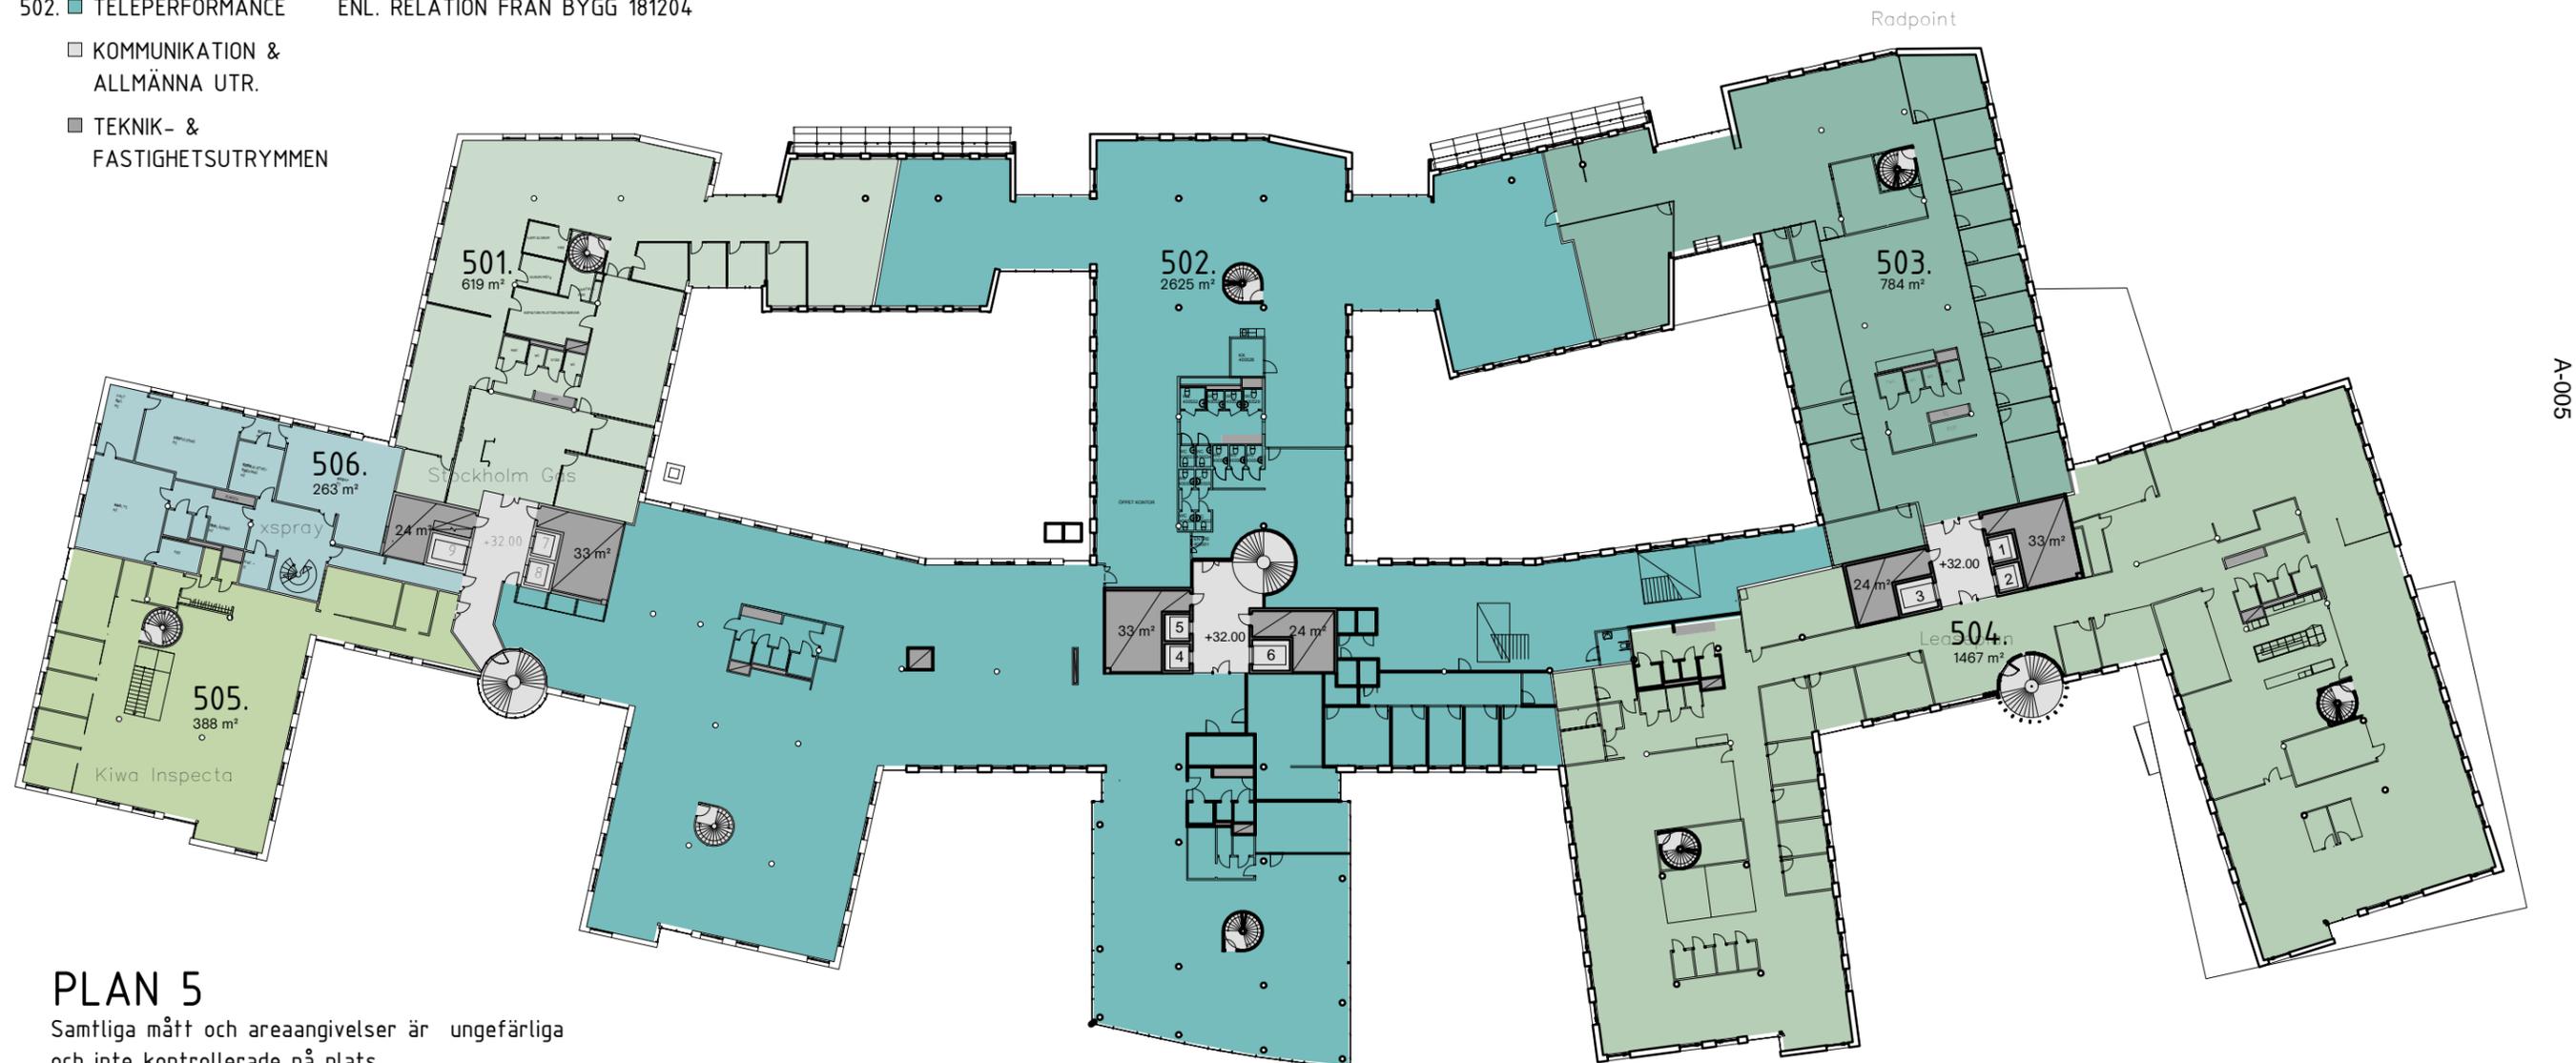

PLAN 5

Samtliga mått och areaangivelser är ungefärliga och inte kontrollerade på plats.

XSPRAY	260 m ²
TELEPERFORMANCE	2630 m ²
STOCKHOLM GAS	620 m ²
RADPOINT	780 m ²
LEASEPLAN	1470 m ²
KIWA INSPECTA	390 m ²