


MALMÖ STADSBYGGNADSNÄMND

Beslut By 0340 lift. F -
godkänd i delegation

2008-03-10

CONSTRUKTION
Planering av bygglöset
Inger i bygglöset.

2008-03-05
07-3573

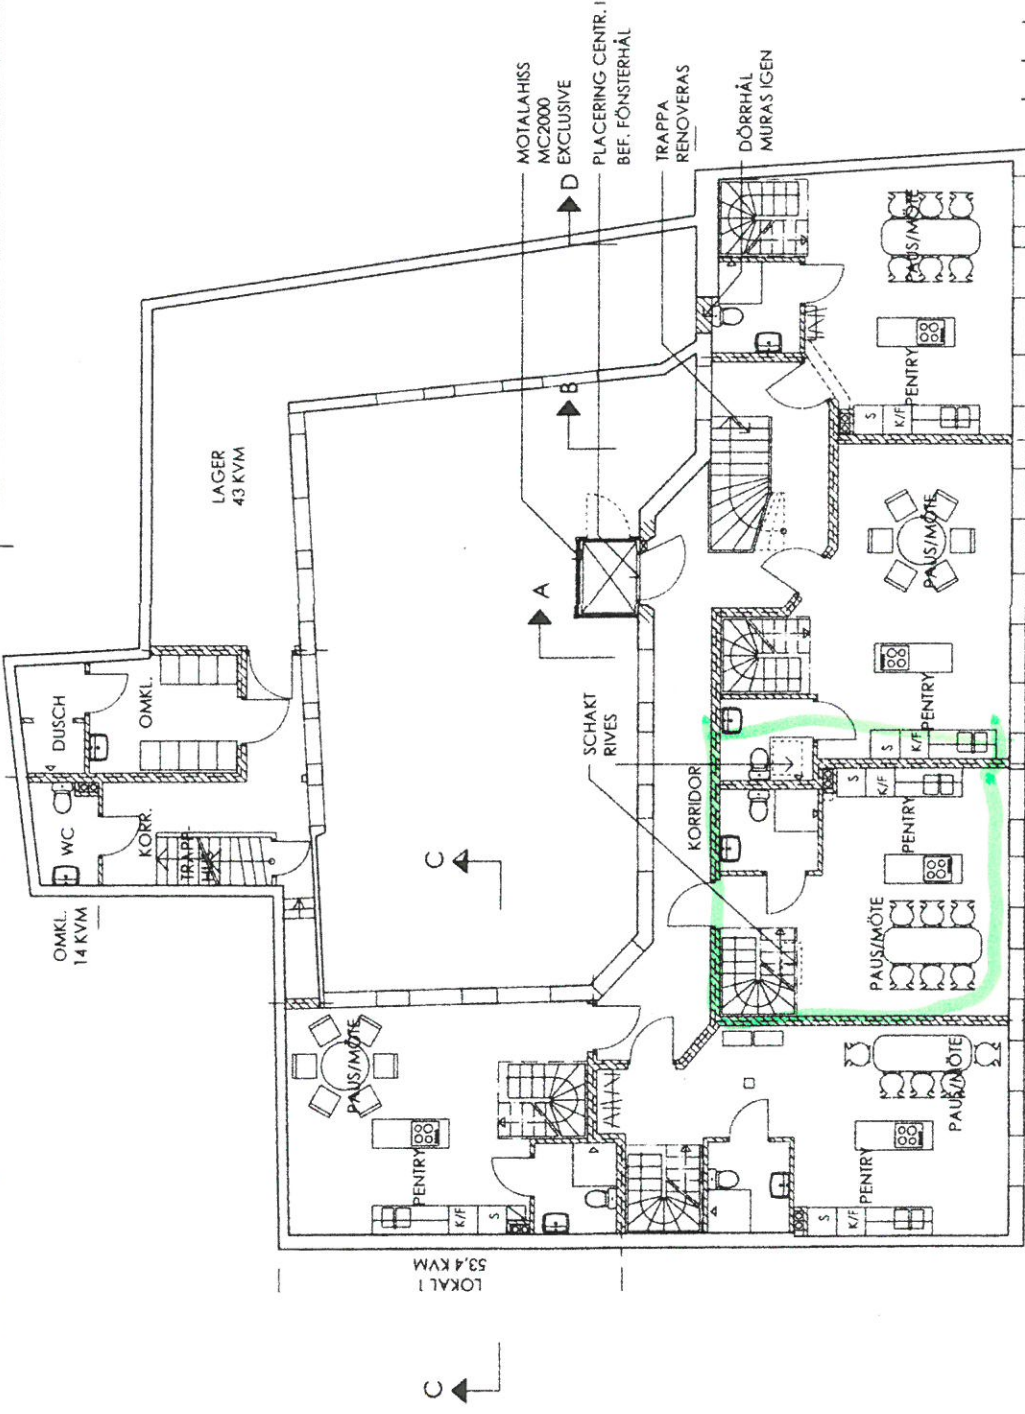

BET	ANT	ÄNDRINGEN ANSER	SIGN	DATUM

BYGGLOV

KV. STJÄRNAN, NR 5
MALMÖ KOMMUN

PLAN 2

SKALA	NUMMER	BET
1:100	A303:03	

mima
arkitekter

UPPDRAG NR	RITAD AV	ANSVARIG
	TW	NL

DATUM 2007-10-30

MALMÖ STADSBYGGNADSNÄMND

Beslut By 0346 ltt. E
godkänd i delegation

2008-03-10


H.

AVRÄT
Förändringar i gränsvärden
Ingar ej i bygglovet.

2008-03-05
07-3573

A		MARKERING FÖR HISS		TW	080131
BET	ANT	ANDRINGEN	AVSER	SIGN	DATUM
BYGGLOV					

KV. STJÄRNAN, NR 5	
MALMÖ KOMMUN	
VINDSVÅNING, PLAN 3	
SKALA	NUMMER
1:100	A303:04

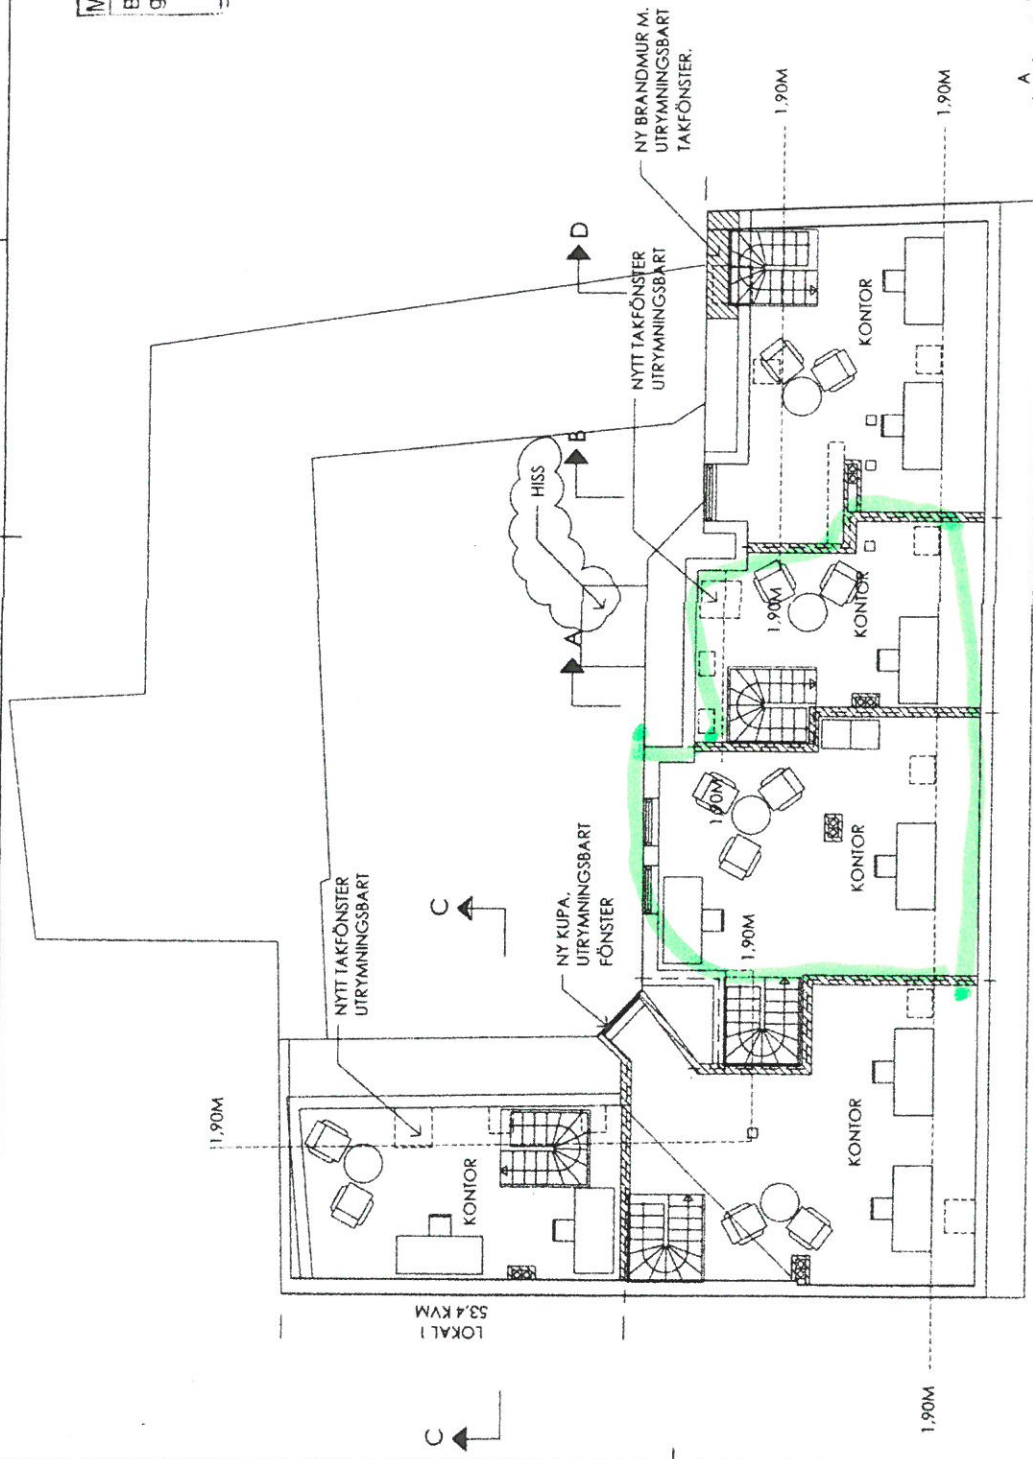

UPPDRAG NR	RITAD AV	TW	ANSVARIG	NL
DATUM	2007-10-30			

mima
arkitekter

LOKAL 1	53,4 KVM	LOKAL 2	71 KVM	LOKAL 3	64,5 KVM	LOKAL 4	53,3 KVM	LOKAL 5	57,7 KVM
BYGGLOV									