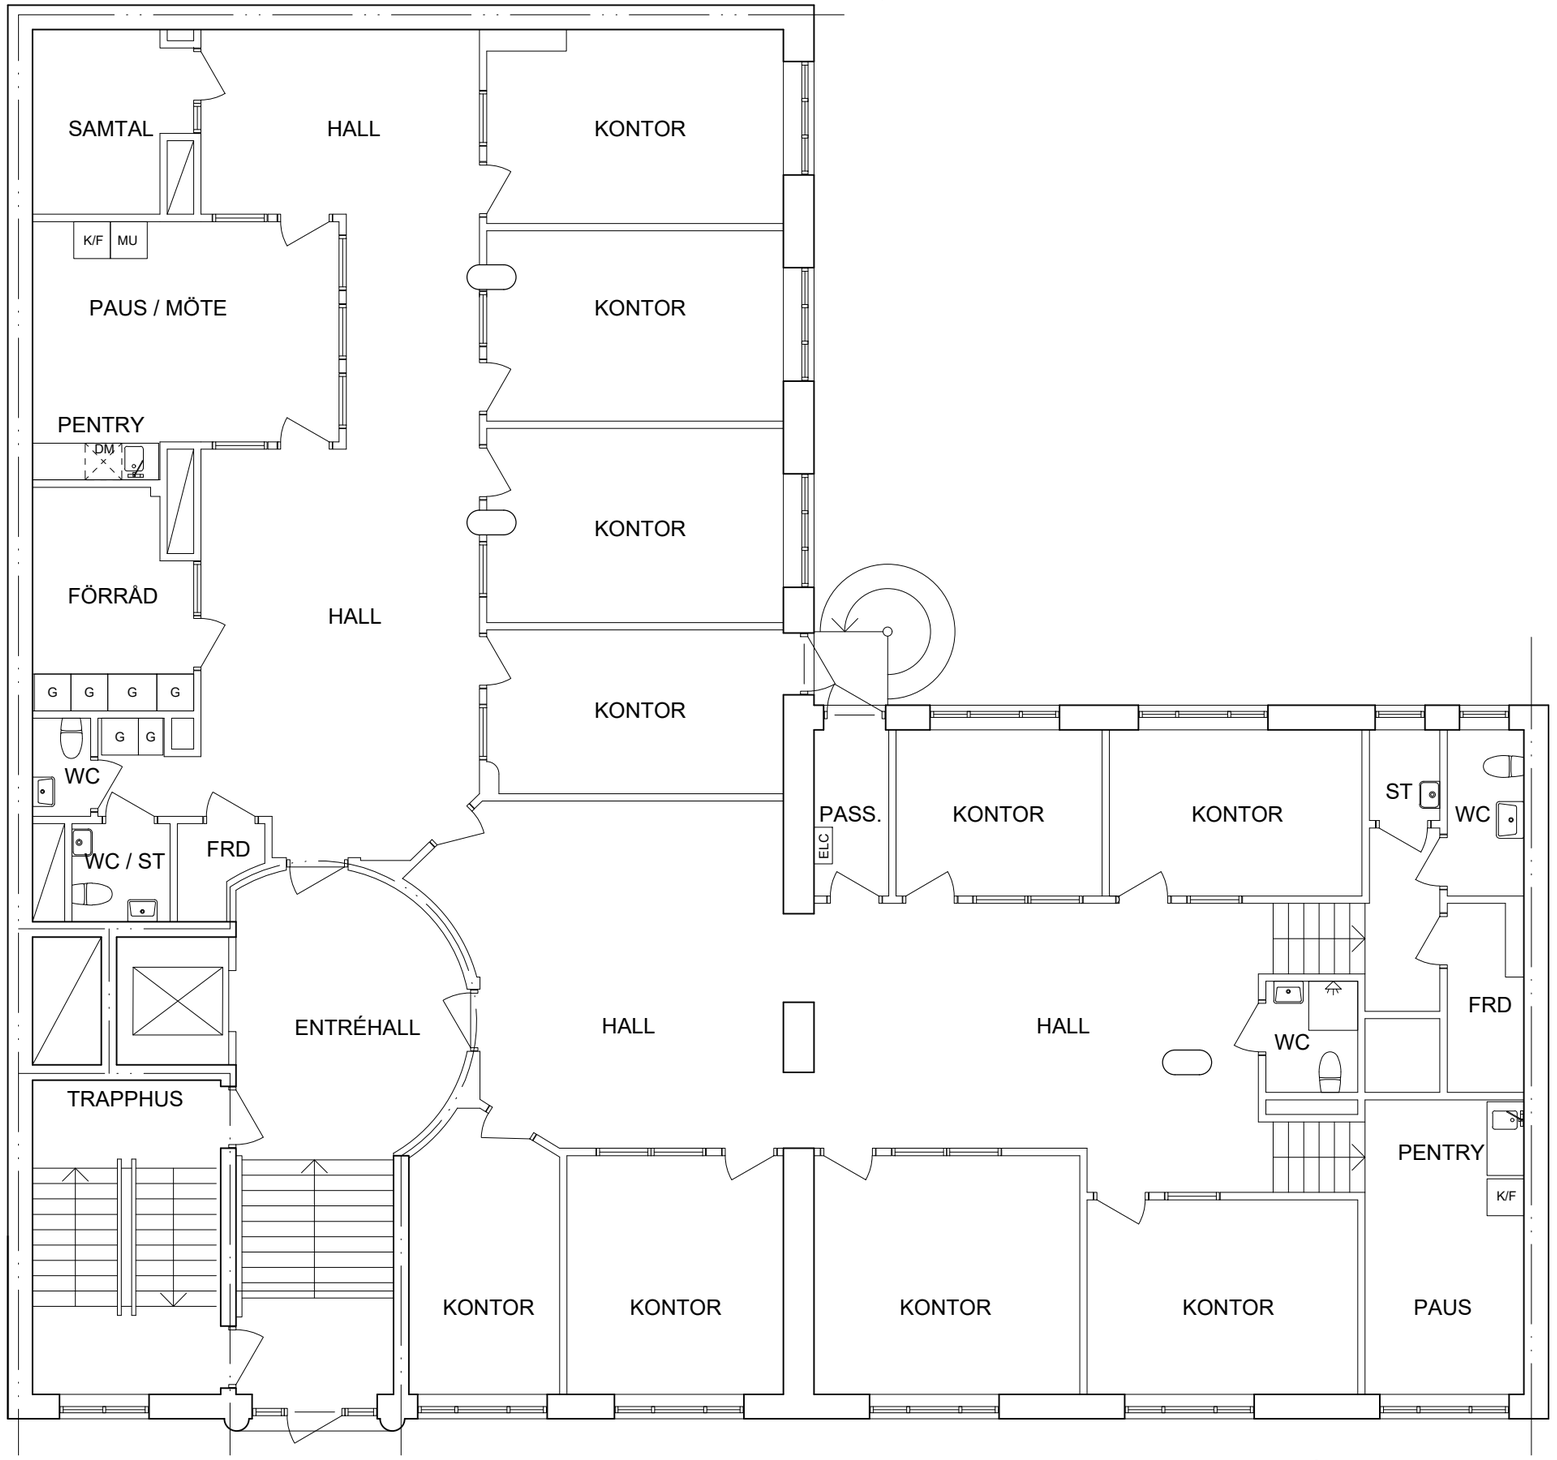

VÅNING 1 / Bv

0 1 2 3 4 5 6 7 8 9 10 m

RITNING ÄR UPPRÄTTAD EFTER DELVIS INSCANNAT UNDERLAG.
ALLA MÅTT ÄR EJ KONTROLLERADE PÅ PLATS.

FÖRKLARINGAR

BRANDCELLSGRÄNS

MALMÖ CITY FASTIGHETER

KV HUSAREN 5, MALMÖ

HUSARGATAN 3

RELATIONSRITNING
BOTTENVÅNING
SKALA 1:100 (A3)

2023-10-24

Arkitekt SAR/MSA
MAGNUS RYDSTERN

magnus@magnusrydstern.se
+46 733 306869