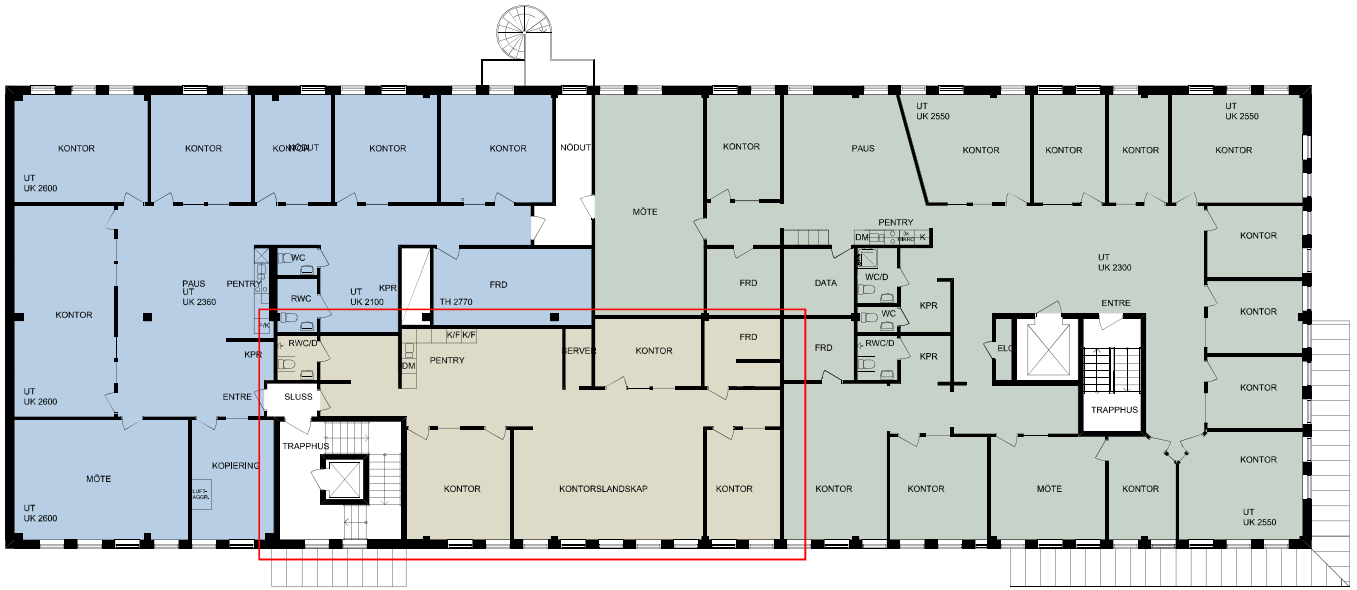

VAKANT
142,2 m²

SKALA 1:100

0 1 2 5 10
METER

ALLMÄNNA ANVISNINGAR OCH FÖRESKRIFTER

SAMTLIGA MÅTT ANGES I MILLIMETER

RITNINGARS STATUS

RITNINGAR SKALL, FÖR ATT VARA GÄLLANDE PÅ BYGGARBETSPLATSEN ELLER FÖR ATT ANVÄNDAS FÖR BESTÄLLNING AV SNICKERIER, INREDNING M M, VARA FÖRSEDD MED BENÄMNING "BYGGHANDLING".

OBS! SAMTLIGA MÅTT KONTROLLERAS PÅ PLATS INNAN TILLVERKNING SKER. ENTREPRENÖREN SKALL FÖRSÄKRA SIG OM ATT DENNE ERHÅLLIT DEN SENASTE VERSIONEN AV RITNINGEN INNAN ARBETE PÅBÖRJAS. VID EVENTUELLA OKLARHETER; KONTAKTA BESTÄLLAREN.

PLANRITNINGAR

MÅTT, BETECKNINGAR, TYPER M.M.

MÅTTSÄTTNING

3 140

DELMÅTT ÄR RÄKNATT I MM OCH ÄR EXKLUSIVE YTSKIKT SOM KAKEL O DYL.. OM ANNAT EJ ANGES.

SYMBOLER

- VÄGG I LIV
- FÖNSTER
- GLASPARTI
- BEF. DÖRR
- NY DÖRR

BET	ANT	ÄNDRING AVSER	DATUM	SIGN

RELATIONSRITNING 240322

Kv. MÄRSTA 16:3
SIGTUNA KOMMUN

FASTPARTNER

VIZ Arkitektkontor AB tel.nr. 08 - 55 69 19 00

K
VVS
Sp
E
B

UPPDRAG NR	RITAD AV	HANDLÄGGARE
	TORPARENG	TORPARENG

DATUM	ANSVARIG
2024-03-05	A. LINDQVIST

KV. MÄRSTA16:3
Planritning
Våning 1 tr

SKALA	NUMMER	BET
A1 - 1:100 A3 - 1:200	A-40.1-002	