


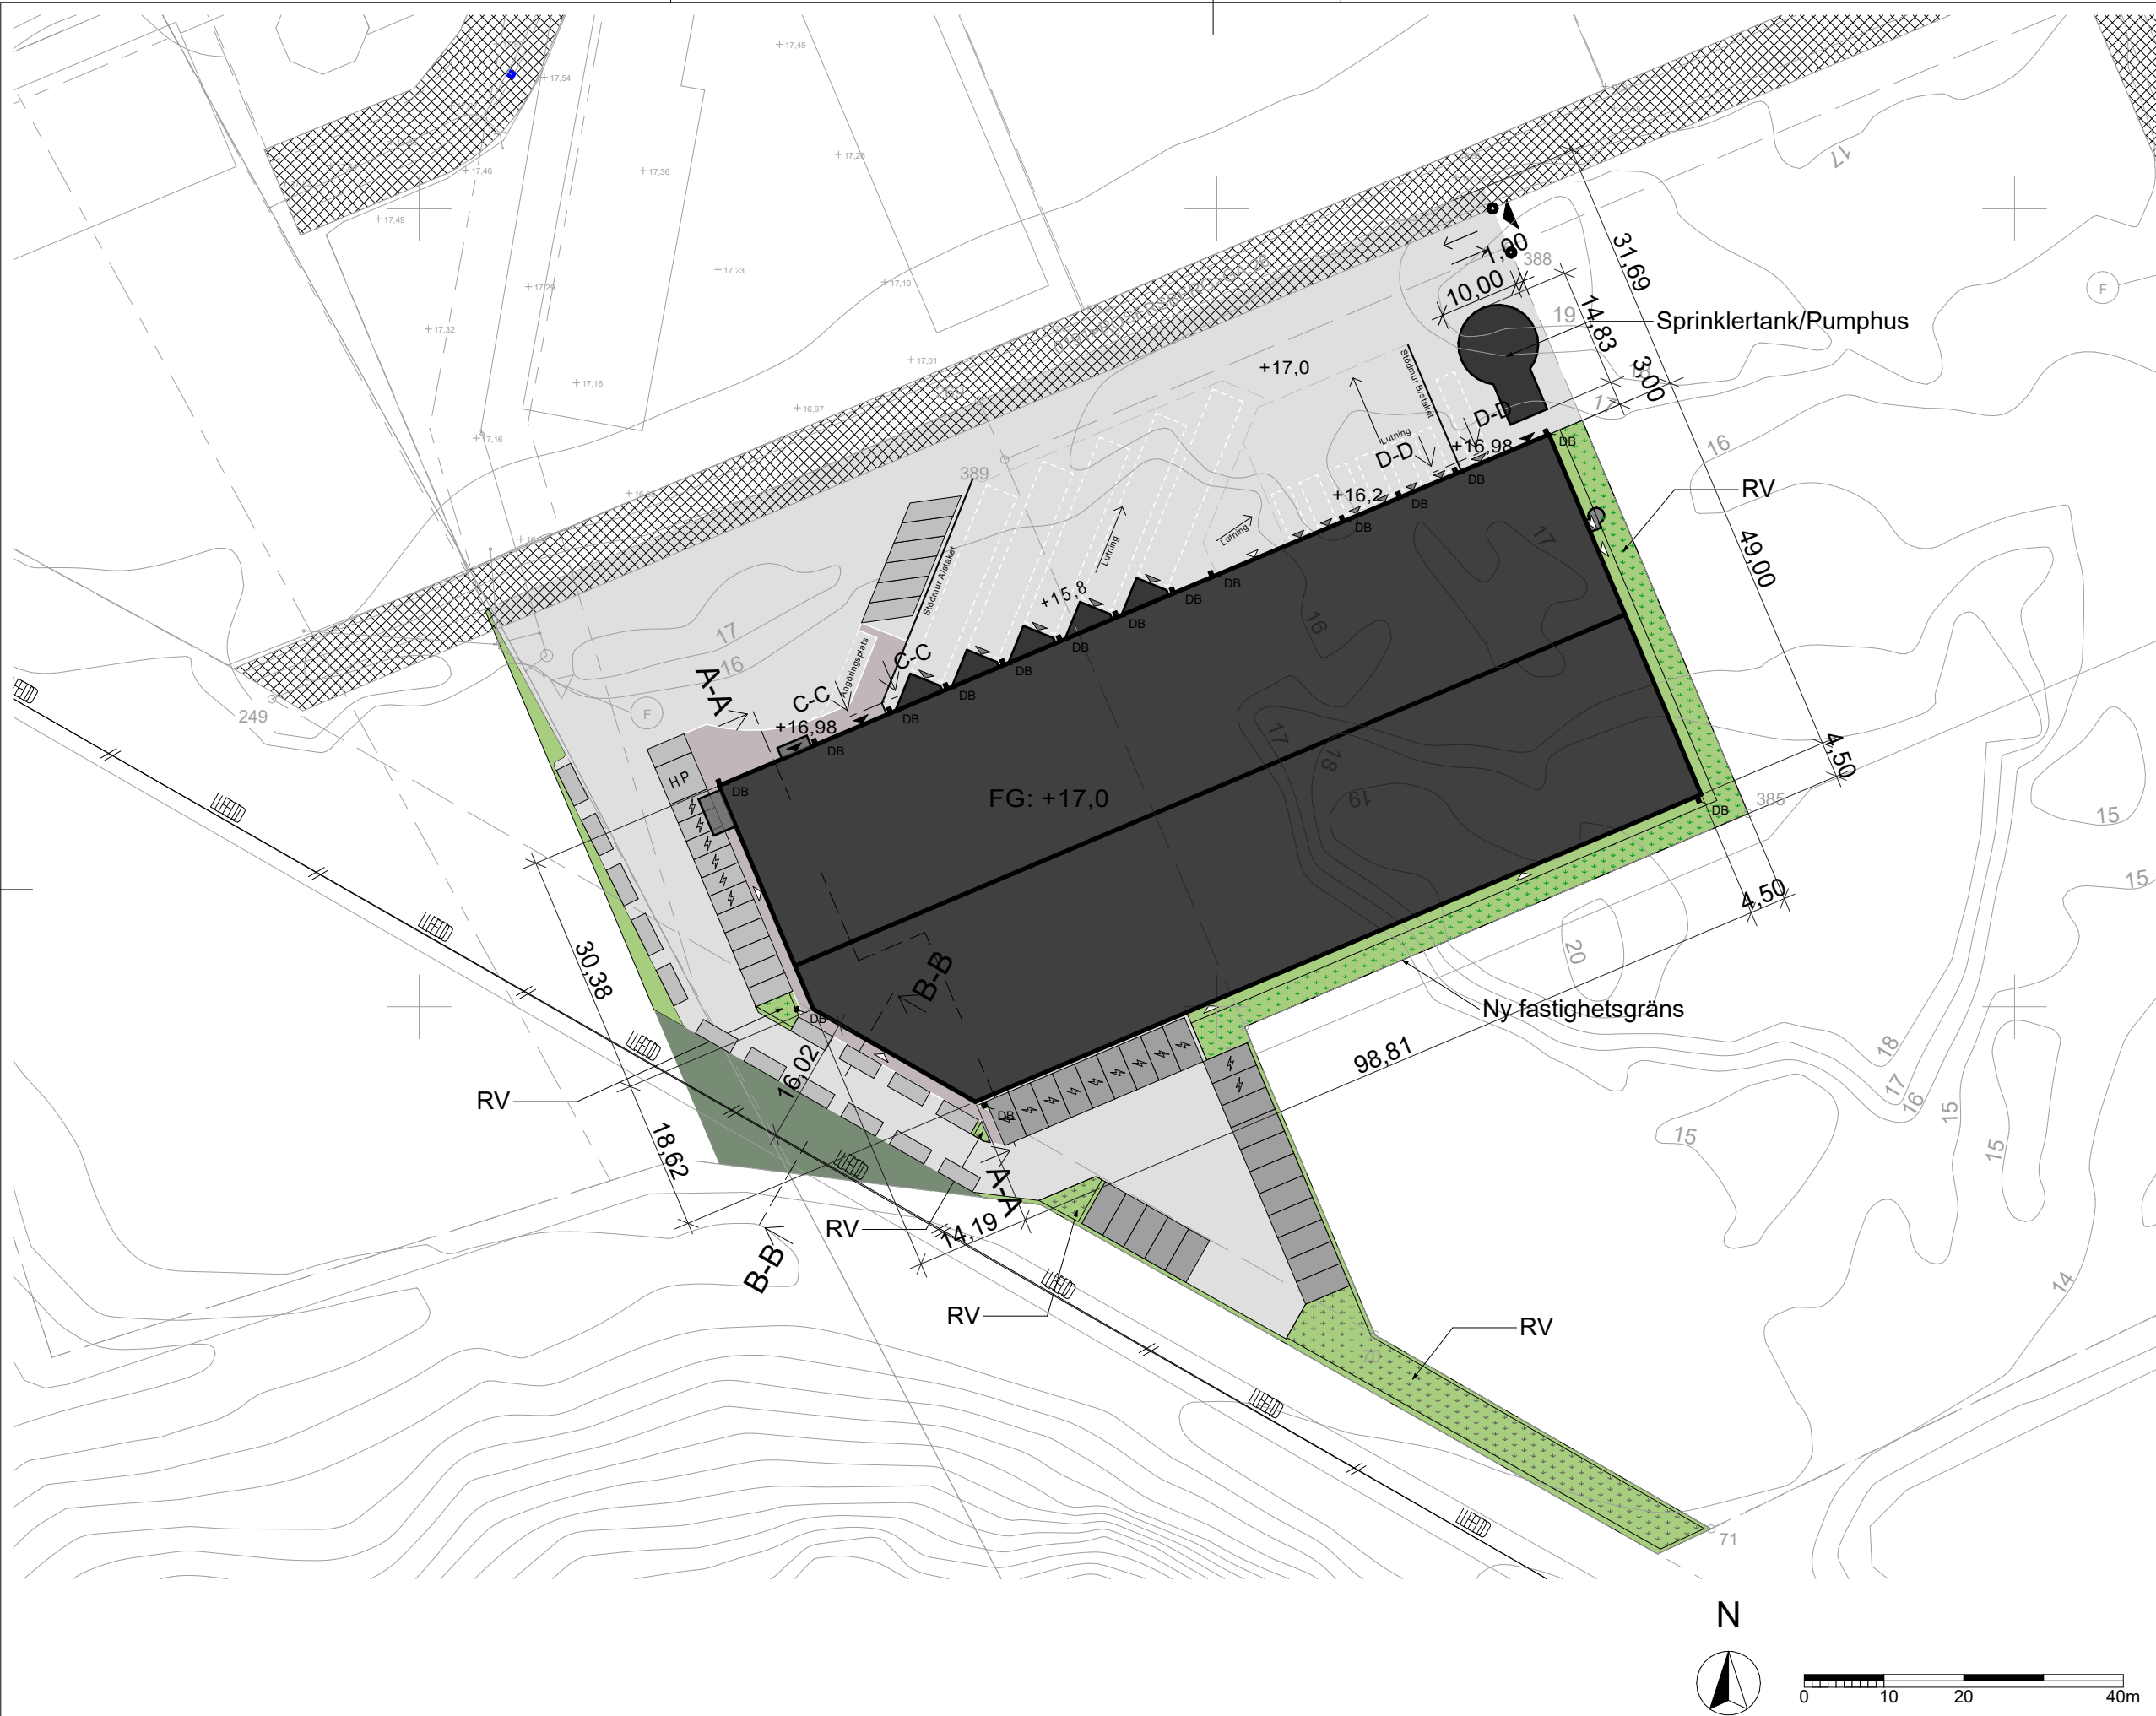

FÖRKLARINGAR & FÖRESKRIFTER

- Samtliga mått angivna i mm
Angivna mått anger väggöppningsmått om
inget annat anges.
- Huvudentré
 - Inlastning
 - Utrymning
 - Parkering laddplats
 - HP - Handikapparkering
 - 34 st p-platser, 2,5x5 m
25 st p-platser, 3x6 m varav 11 med
laddplats
 - DB - Dagvattenbrunn
 - RV - Rumsbildande vegetation (buskar)
 - Total area: 730 m²

J		Rumsbildande vegetation	230413	AD
I		Justering av stödmur	230411	AD
H		Justering av parkeringsplatser och SV hörn av byggnad	230216	KN
G		Justering av fasad vid entré och tillägg av angränsningsplatta	230203	AD
F		Utrymning i NV flyttad, ledning förtvillad, balkong	230112	KN
E		SV hörn ändrat, byggnad breddad	221221	KN
D		Nedsänkt mark utanför lasthus	221114	KN
C		Extern utrymningstrappa	221109	KN
B		Sprinklertank tillagd	221006	KN
A		Flyttade parkeringsplatser	220908	KN
BET	ANT	ÄNDRING AVSER	DATUM	Sign.

BYGGLOVSHANDLING

Rosershåll



A	AL Studio AB		
LUPPORAG NR	22-202-03	RITAD AV	KN
DATUM	2022-08-19	ANSVARIG	Kaj Norberg

Nybyggnad av kontor & lager
Rosersberg 11:138 & 11:142
Situationsplan

SKALA	NUMMER	BET
A1: 1:400 A3: 1:800	A-01-1-101	1


FÖRKLARINGAR & FÖRESKRIFTER

Samtliga mått angivna i mm
Angivna mått anger väggöppningsmått om
inget annat anges.

Sockel - Betong
Fasadmaterial - Skivelement, Silvergrå, NCS
2201-B88G
Tak - Grå
Foder, bågar & karmar - Antracitgrå, NCS
7805-B01G
AK - Armbågsknapp

AREA SAMTLIGA PLAN

Personalutrymmen:743,7m²
Lager: 5091,3 m²
Entresol: 580,2 m²
Teknik: 118,4 m²

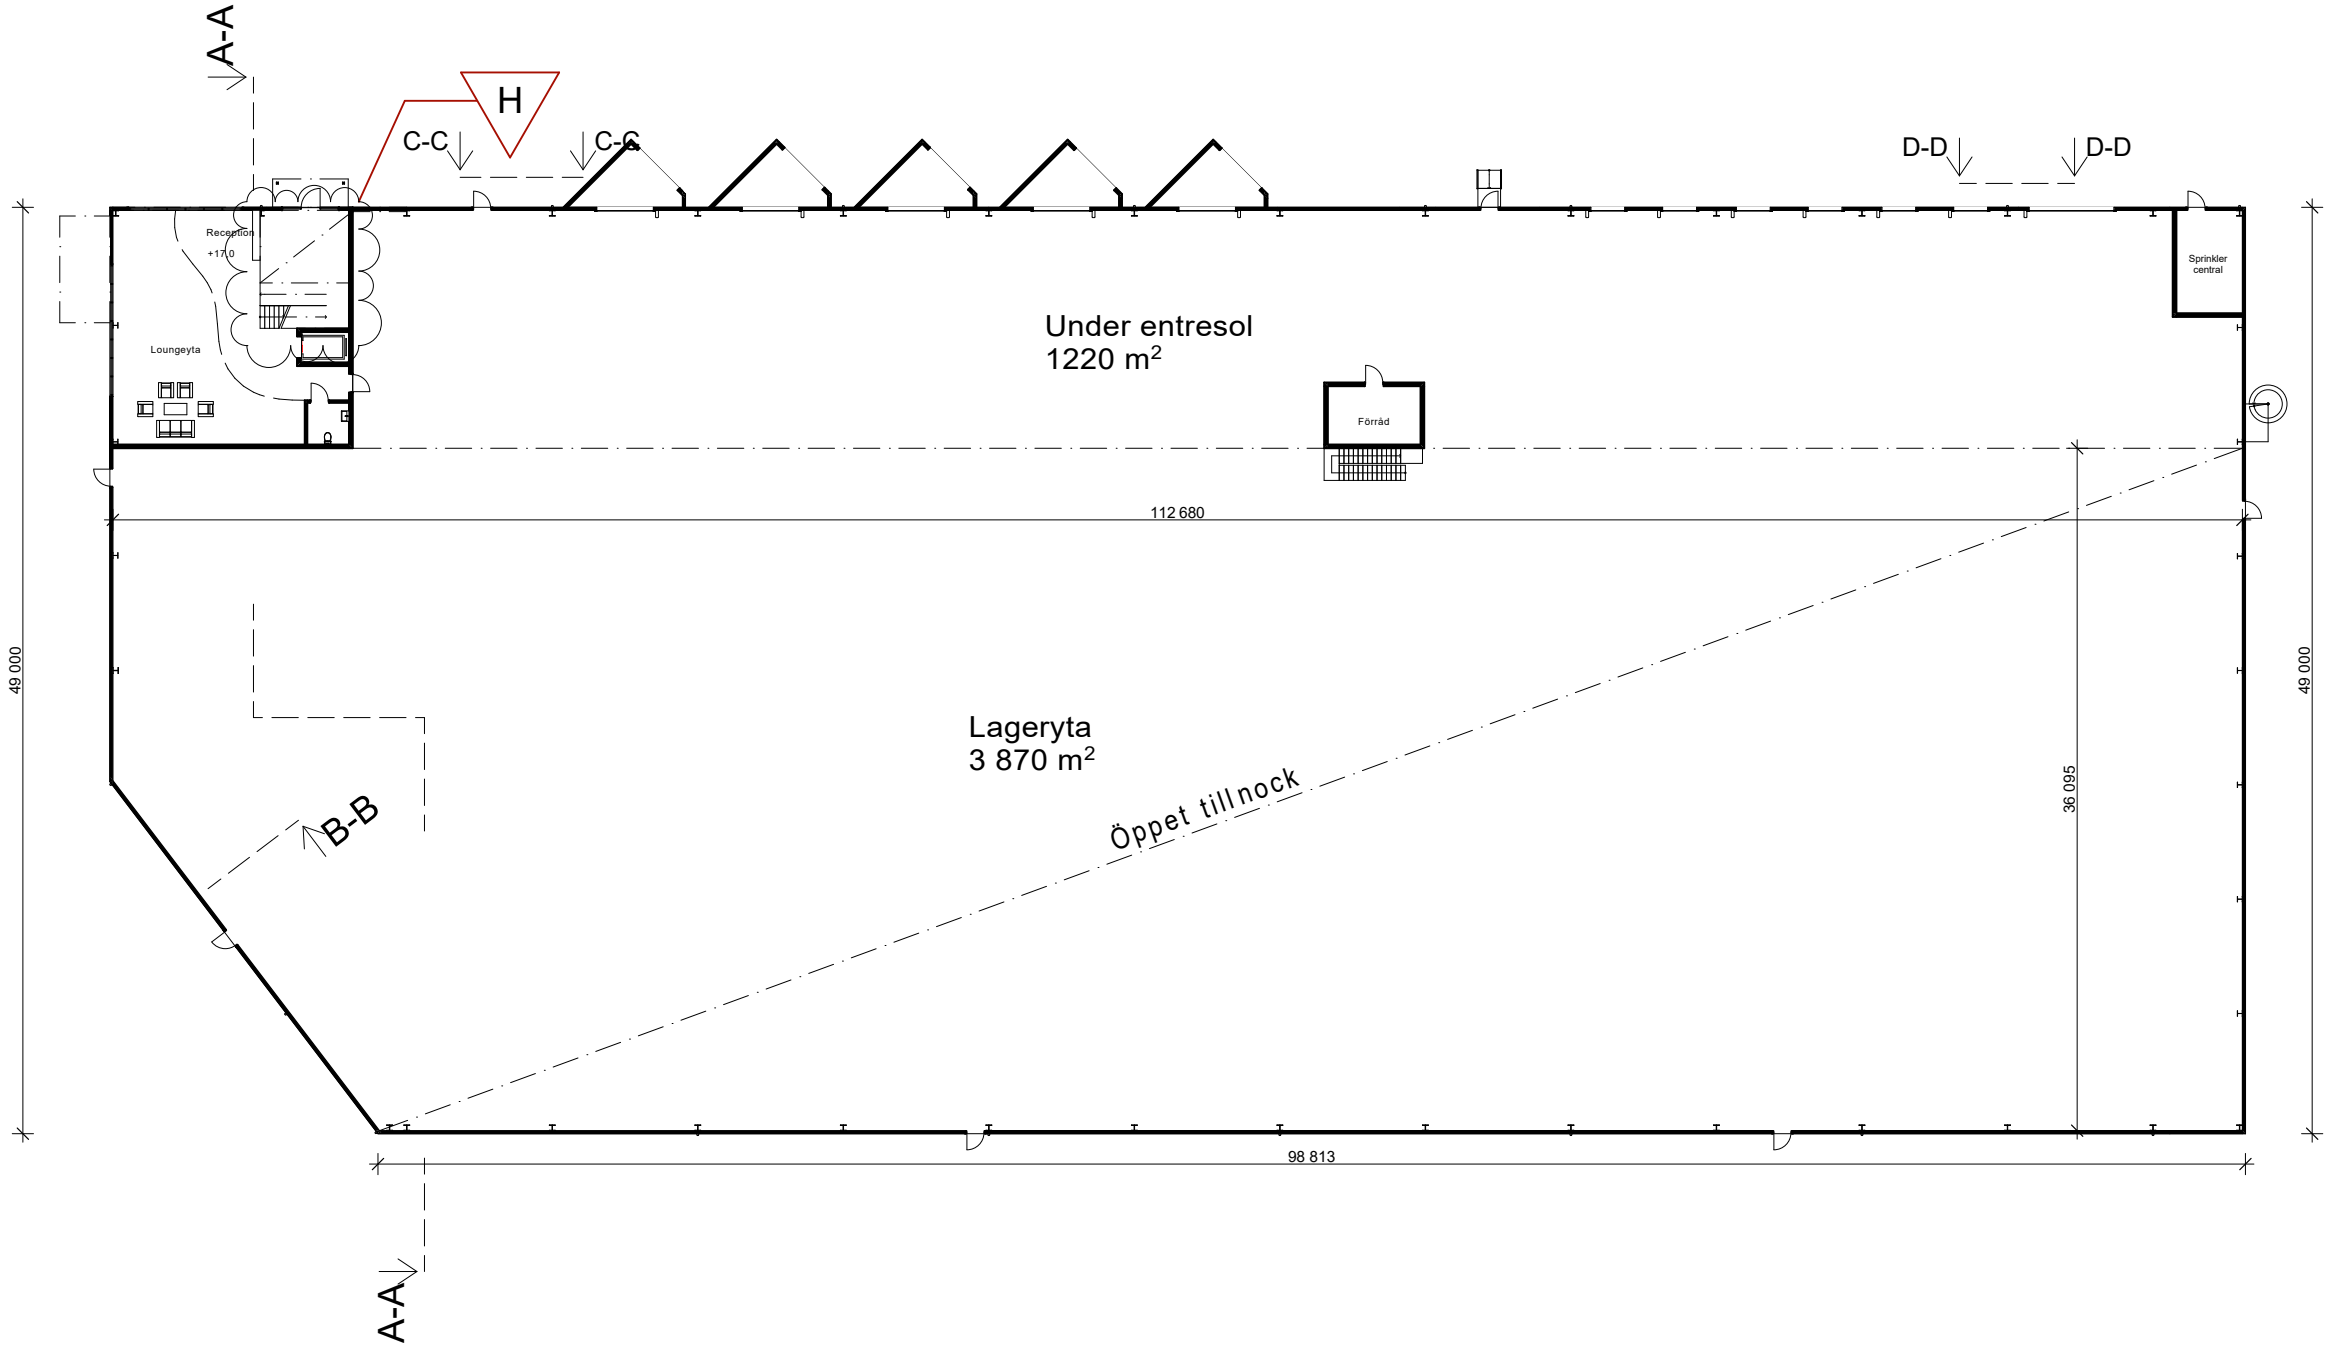

H		Ändrad trapplängd och bjälklagsöppning	230511	KN
G		Anpassning efter tillgänglighet. Fasadförlyttning, flytt av trappa och hiss.	230203	AD
F		Möblerade rum	230126	KN
E		Trappa flyttad, kontor tillagt, dörr i NV flyttad	230112	KN
D		Flytt av kontor, breddning av byggnad	221221	KN
C		Extern utrymningstrappa	221109	KN
B		Sprinklercentral, lastportar, utrymning	221006	KN
A		Flyttad dörr i södervägg	220908	KN
BET	ANT	ÄNDRING AVSER	DATUM	Sign.

BYGGLOVSHANDLING


Rosershall



A	AL Studio AB		
LUPPORAG NR	22-202-03	RITAD AV	KN
DATUM	2022-08-19	HANDLÄGGARE	KN
		ANSVARIG	Kaj Norberg

Nybyggnad av kontor & lager
Rosersberg 11:138 & 11:142
Entréplan


SKALA	NUMMER	BET
A1 1:200 A3 1:400	A-40-1-101	G

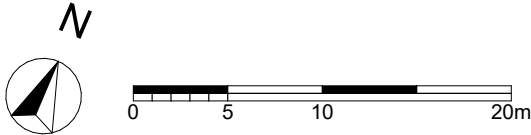

FÖRKLARINGAR & FÖRESKRIFTER

Samtliga mått angivna i mm
Angivna mått anger väggöppningsmått om
inget annat anges.

Sockel - Betong
Fasadmaterial - Skivelement, Silvergrå, NCS
2201-B88G
Tak - Grå
Foder, bågar & karmar - Antracitgrå, NCS
7805-B01G
AK - Armbågsknapp

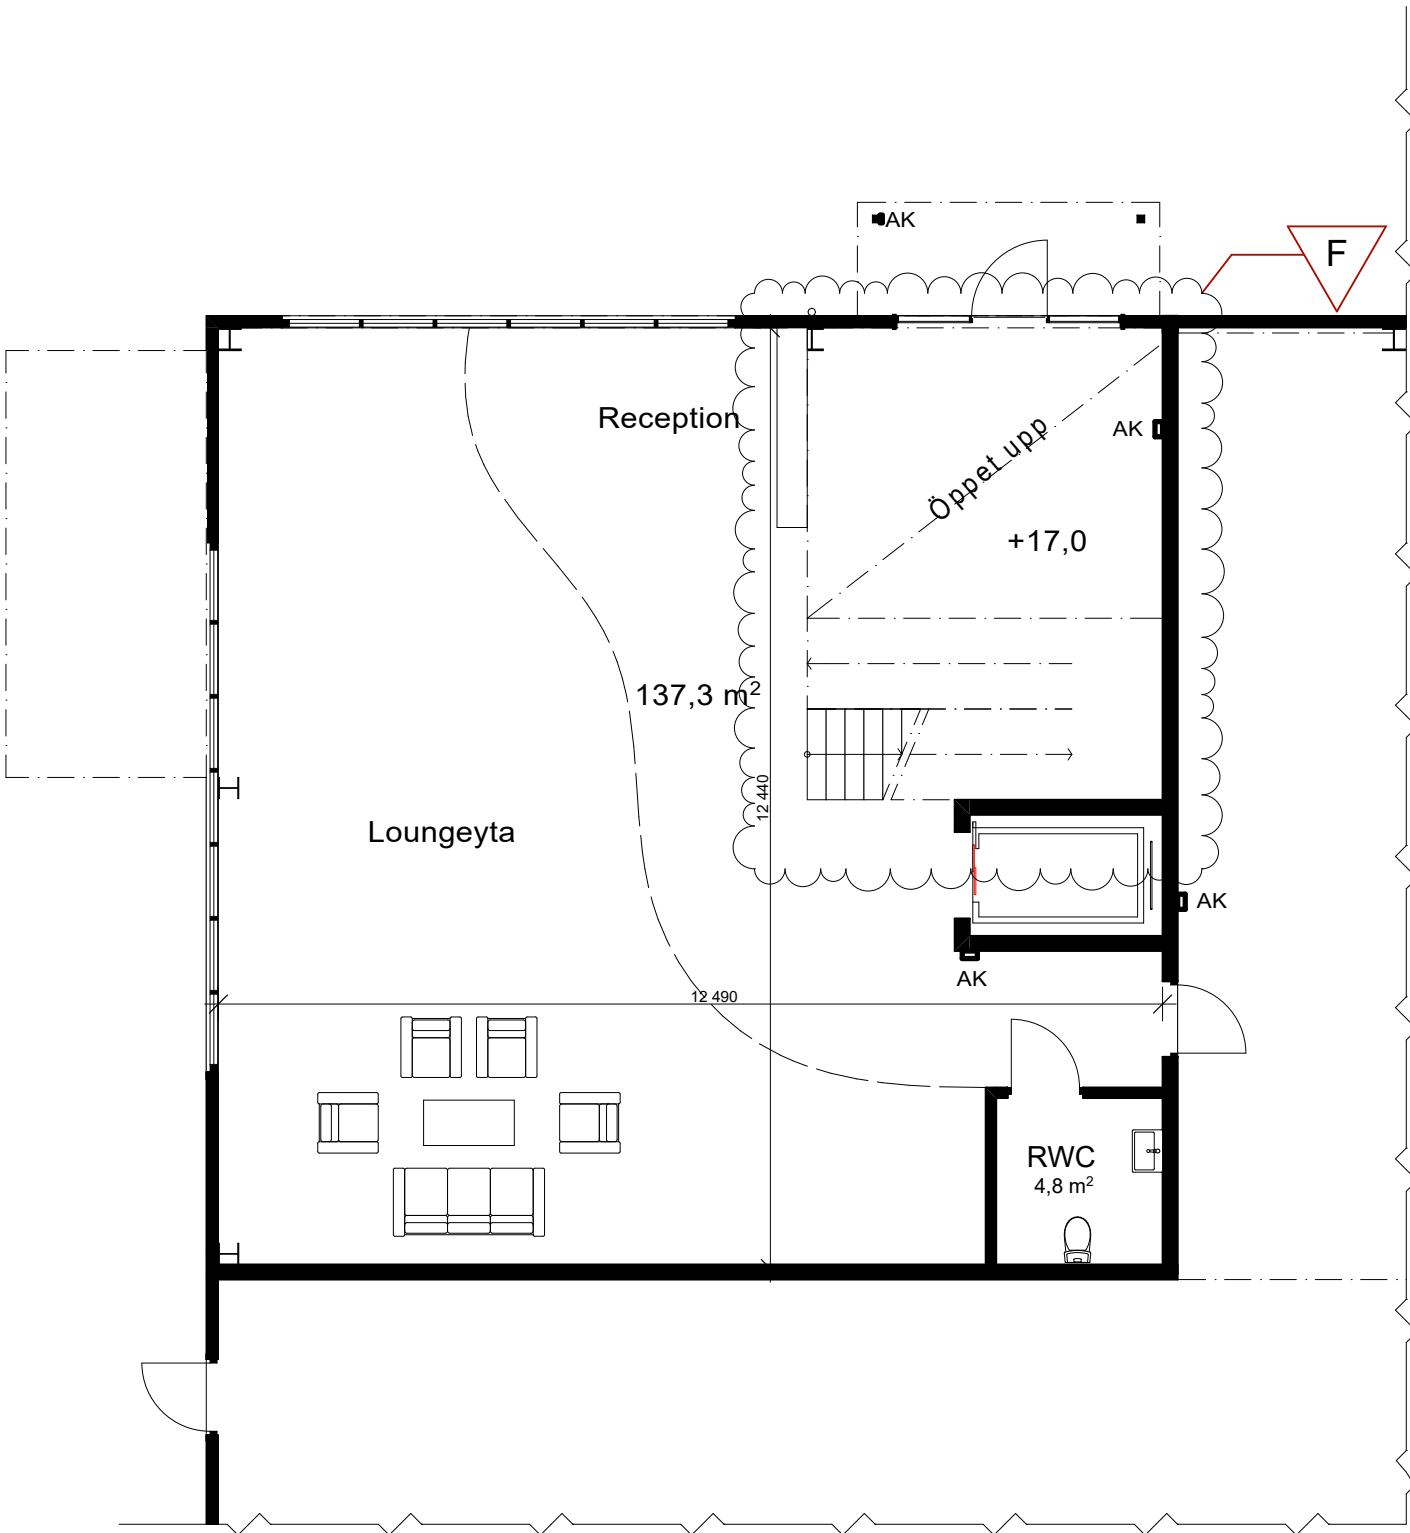

F		Ändrad trapplängd och bjälklagsöppning	230511	KN
E		Anpassning efter tillgänglighet. Fasadförtydning, flytt av trappa och hiss.	230203	AD
D		Möblerade rum	230126	KN
C		Balkong	230112	KN
B		Flytt av kontor	221221	KN
A		Utrymningstrappa	221006	KN
BET	ANT	ÄNDRING AVSER	DATUM	Sign.

BYGGLOVSHANDLING


Rosershåll



A	AL Studio AB		
LUPPORAG NR	22-202-03	RITAD AV	KN
DATUM	2022-08-19	ANSVARIG	Kaj Norberg

Nybyggnad av kontor & lager
Rosersberg 11:138 & 11:142
Entréplan, detalj

SKALA	NUMMER	BET
A1 1:50 A3 1:100	A-40-1-102	E

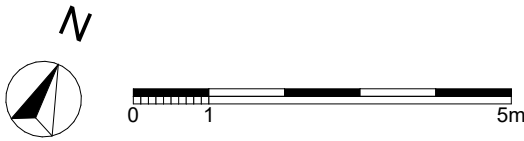


FÖRKLARINGAR & FÖRESKRIFTER

Samtliga mått angivna i mm
Angivna mått anger väggöppningsmått om
inget annat anges.

Sockel - Betong
Fasadmaterial - Skivelement, Silvergrå, NCS
2201-B88G
Tak - Grå
Foder, bågar & karmar - Antracitgrå, NCS
7805-B01G
AK - Armbågsknapp

AREA SAMTLIGA PLAN

Personalutrymmen:743,7m²
Lager: 5091,3 m²
Entresol: 580,2 m²
Teknik: 118,4 m²

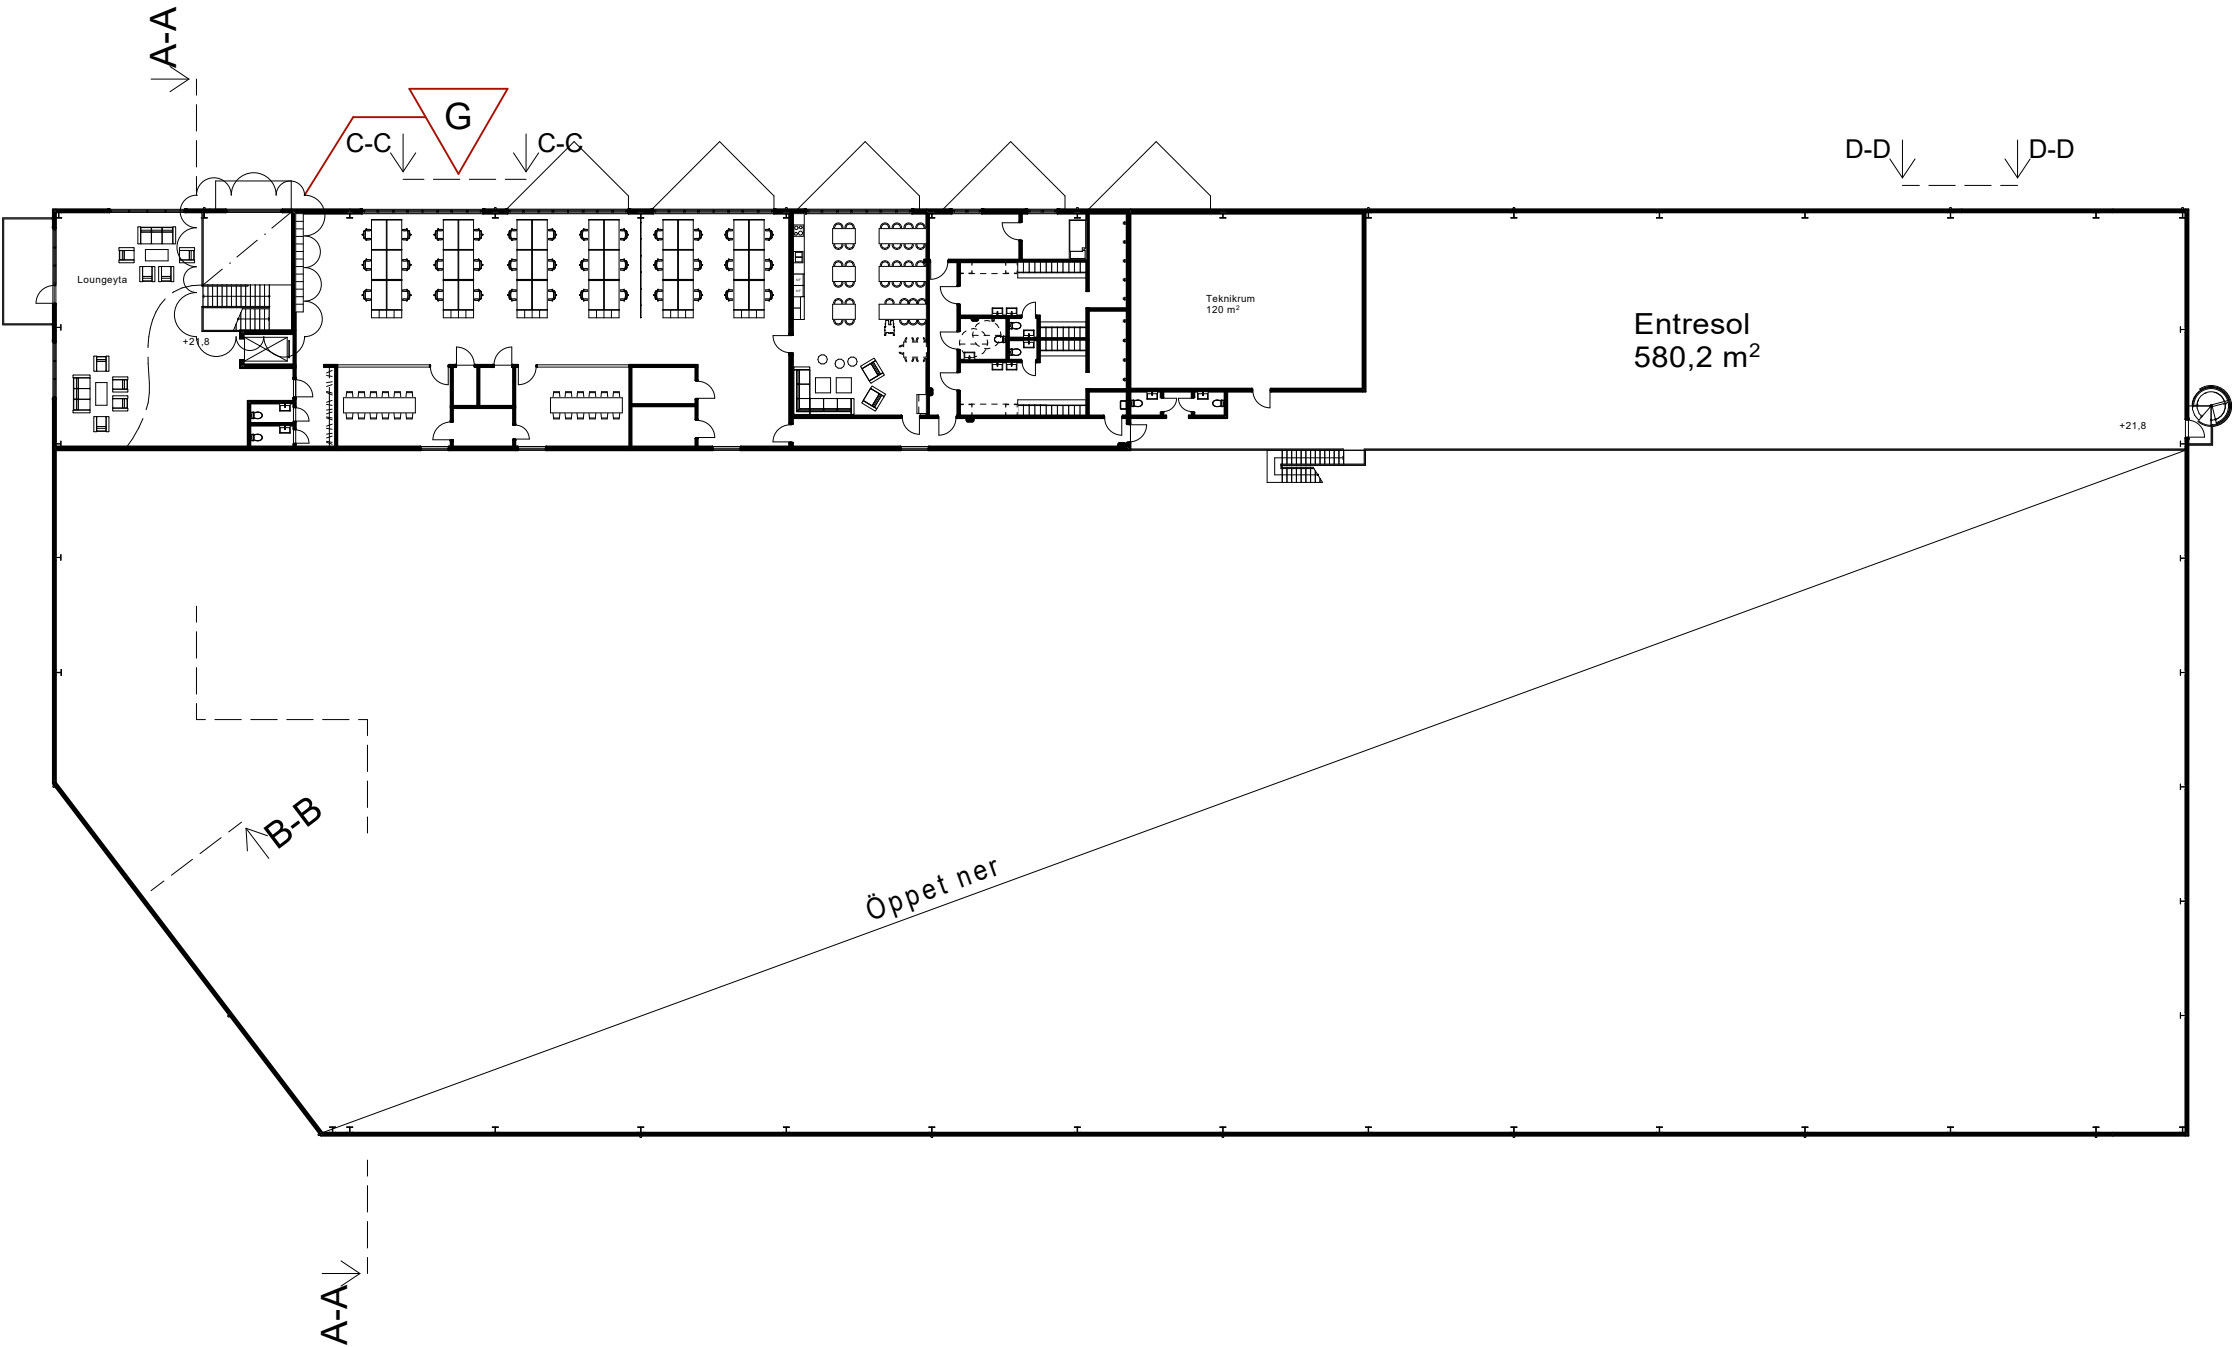

G	Ändrad trappplängd och balklägesöppning	230511	KN	
F	Anpassning efter tillgänglighet, justering av fikarum, omklädningsrum och rwcd	230203	AD	
E	Möblerade rum	230126	KN	
D	Trappa flyttad, balkong	230112	KN	
C	Flytt av kontor	221219	KN	
B	Extern utrymningstrappa, flyttat fläktum	221109	KN	
A	Entresol, utrymningstrappa	221006	KN	
BET	ANT	ÄNDRING AVSER	DATUM	Sign.

BYGGLOVSHANDLING


Rosershåll



A	AL Studio AB		
LUPPORAG NR	22-202-03	RITAD AV	KN
DATUM	2022-08-19	ANSVARIG	Kaj Norberg

Nybyggnad av kontor & lager
Rosersberg 11:138 & 11:142
Plan 1


SKALA	NUMMER	BET
A1 1:200 A3 1:400	A-40-1-111	F

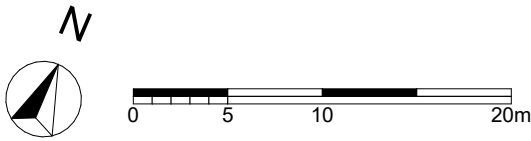

FÖRKLARINGAR & FÖRESKRIFTER

Samtliga mått angivna i mm
Angivna mått anger väggöppningsmått om
inget annat anges.

Sockel - Betong
Fasadmaterial - Skivelement, Silvergrå, NCS
2201-B88G
Tak - Grå
Foder, bågar & karmar - Antracitgrå, NCS
7805-B01G
AK - Armbågsknapp

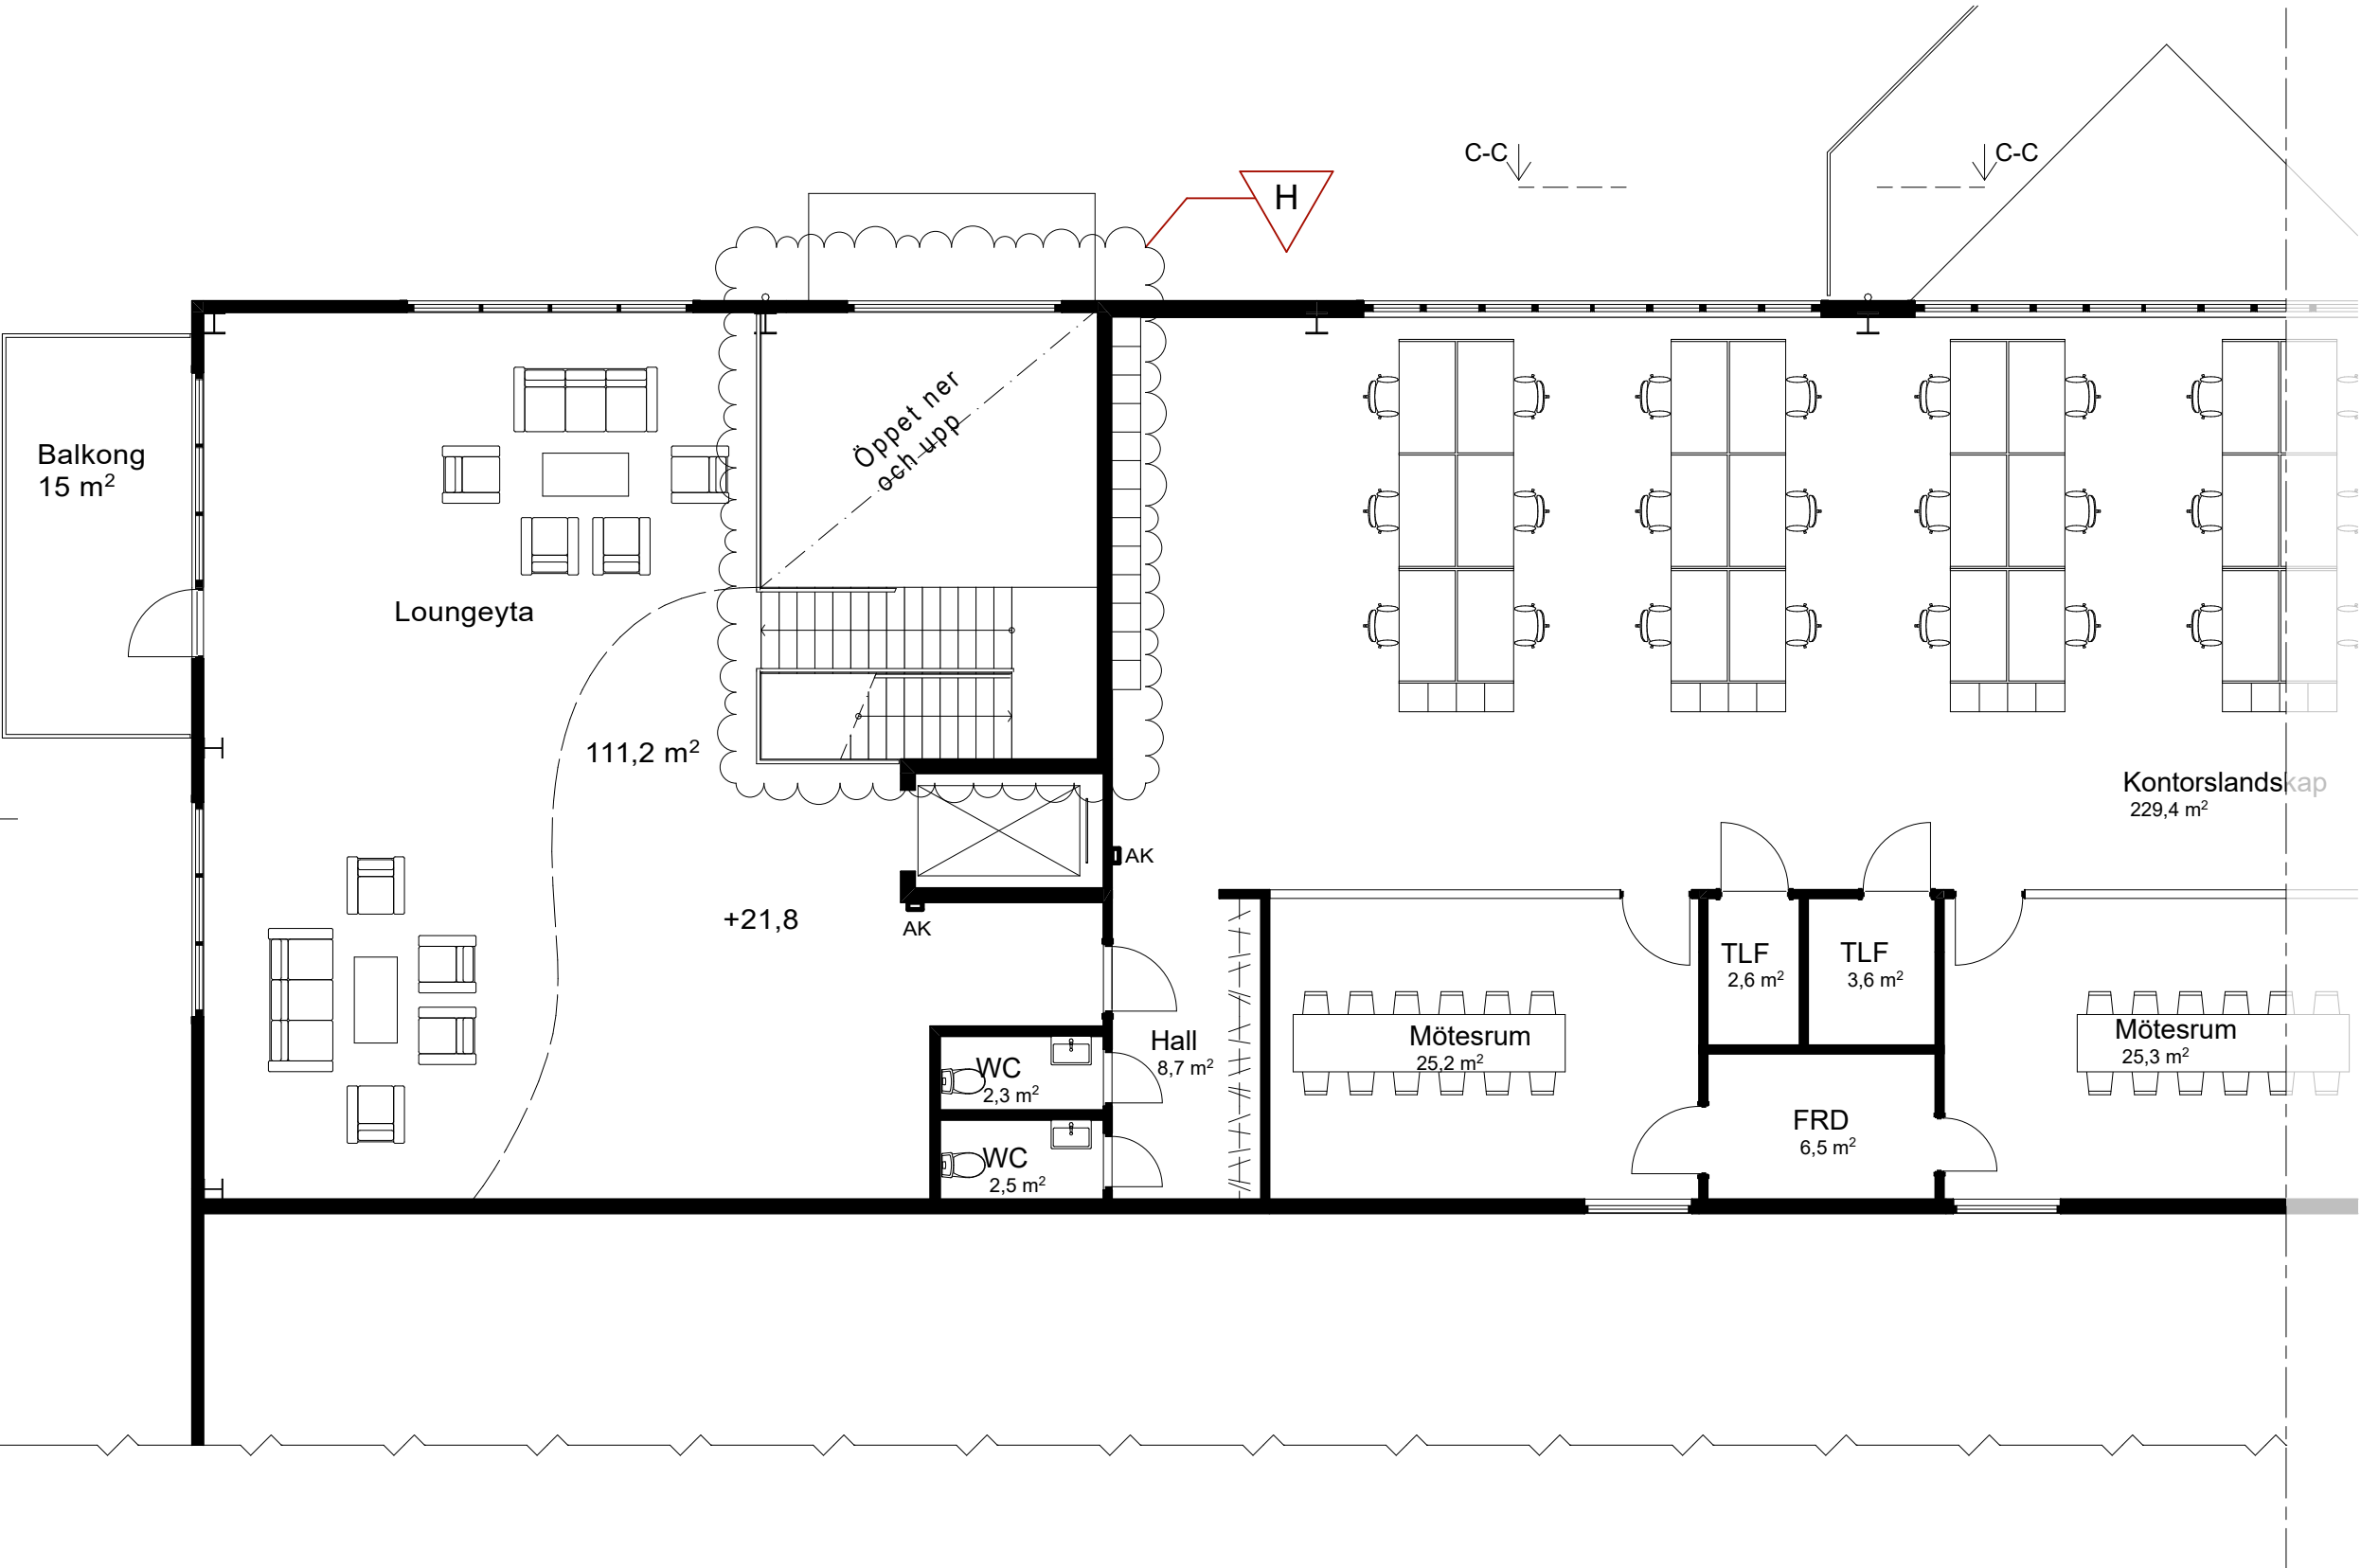

H	Ändrad trappplängd och bjälklagsöppning	230511	KN
G	Förskjutning vägg telefonrum.	230203	AD
F	Anpassning efter tillgänglighet. Förflyttning av hiss, trappa, balkong och fasad.	230202	AD
E	Möblerade rum	230126	KN
D	Balkong	230112	KN
C	Kontor flyttat	221221	KN
B	Extern utrymningstrappa, flyttat fläktum	221109	KN
A	Plushöjder, entresol, utrymningstrappa	221006	KN
BET	ANT	ÄNDRING AVSER	DATUM
			Sign.

BYGGLOVSHANDLING

Rosershåll



A	AL Studio AB		
LUPPORAG NR	22-202-03	RITAD AV	KN
DATUM	2022-08-19	HANDLÄGGARE	KN
		ANSVARIG	Kaj Norberg


Nybyggnad av kontor & lager
Rosersberg 11:138 & 11:142
Plan 1, detalj, del 1

SKALA	NUMMER	BET
A1 1:50 A3 1:100	A-40-1-112	G

FÖRKLARINGAR & FÖRESKRIFTER

Samtliga mått angivna i mm
Angivna mått anger väggöppningsmått om
inget annat anges.

Sockel - Betong
Fasadmaterial - Skivelement, Silvergrå, NCS
2201-B88G
Tak - Grå
Foder, bågar & karmar - Antracitgrå, NCS
7805-B01G
AK - Armbågsknapp

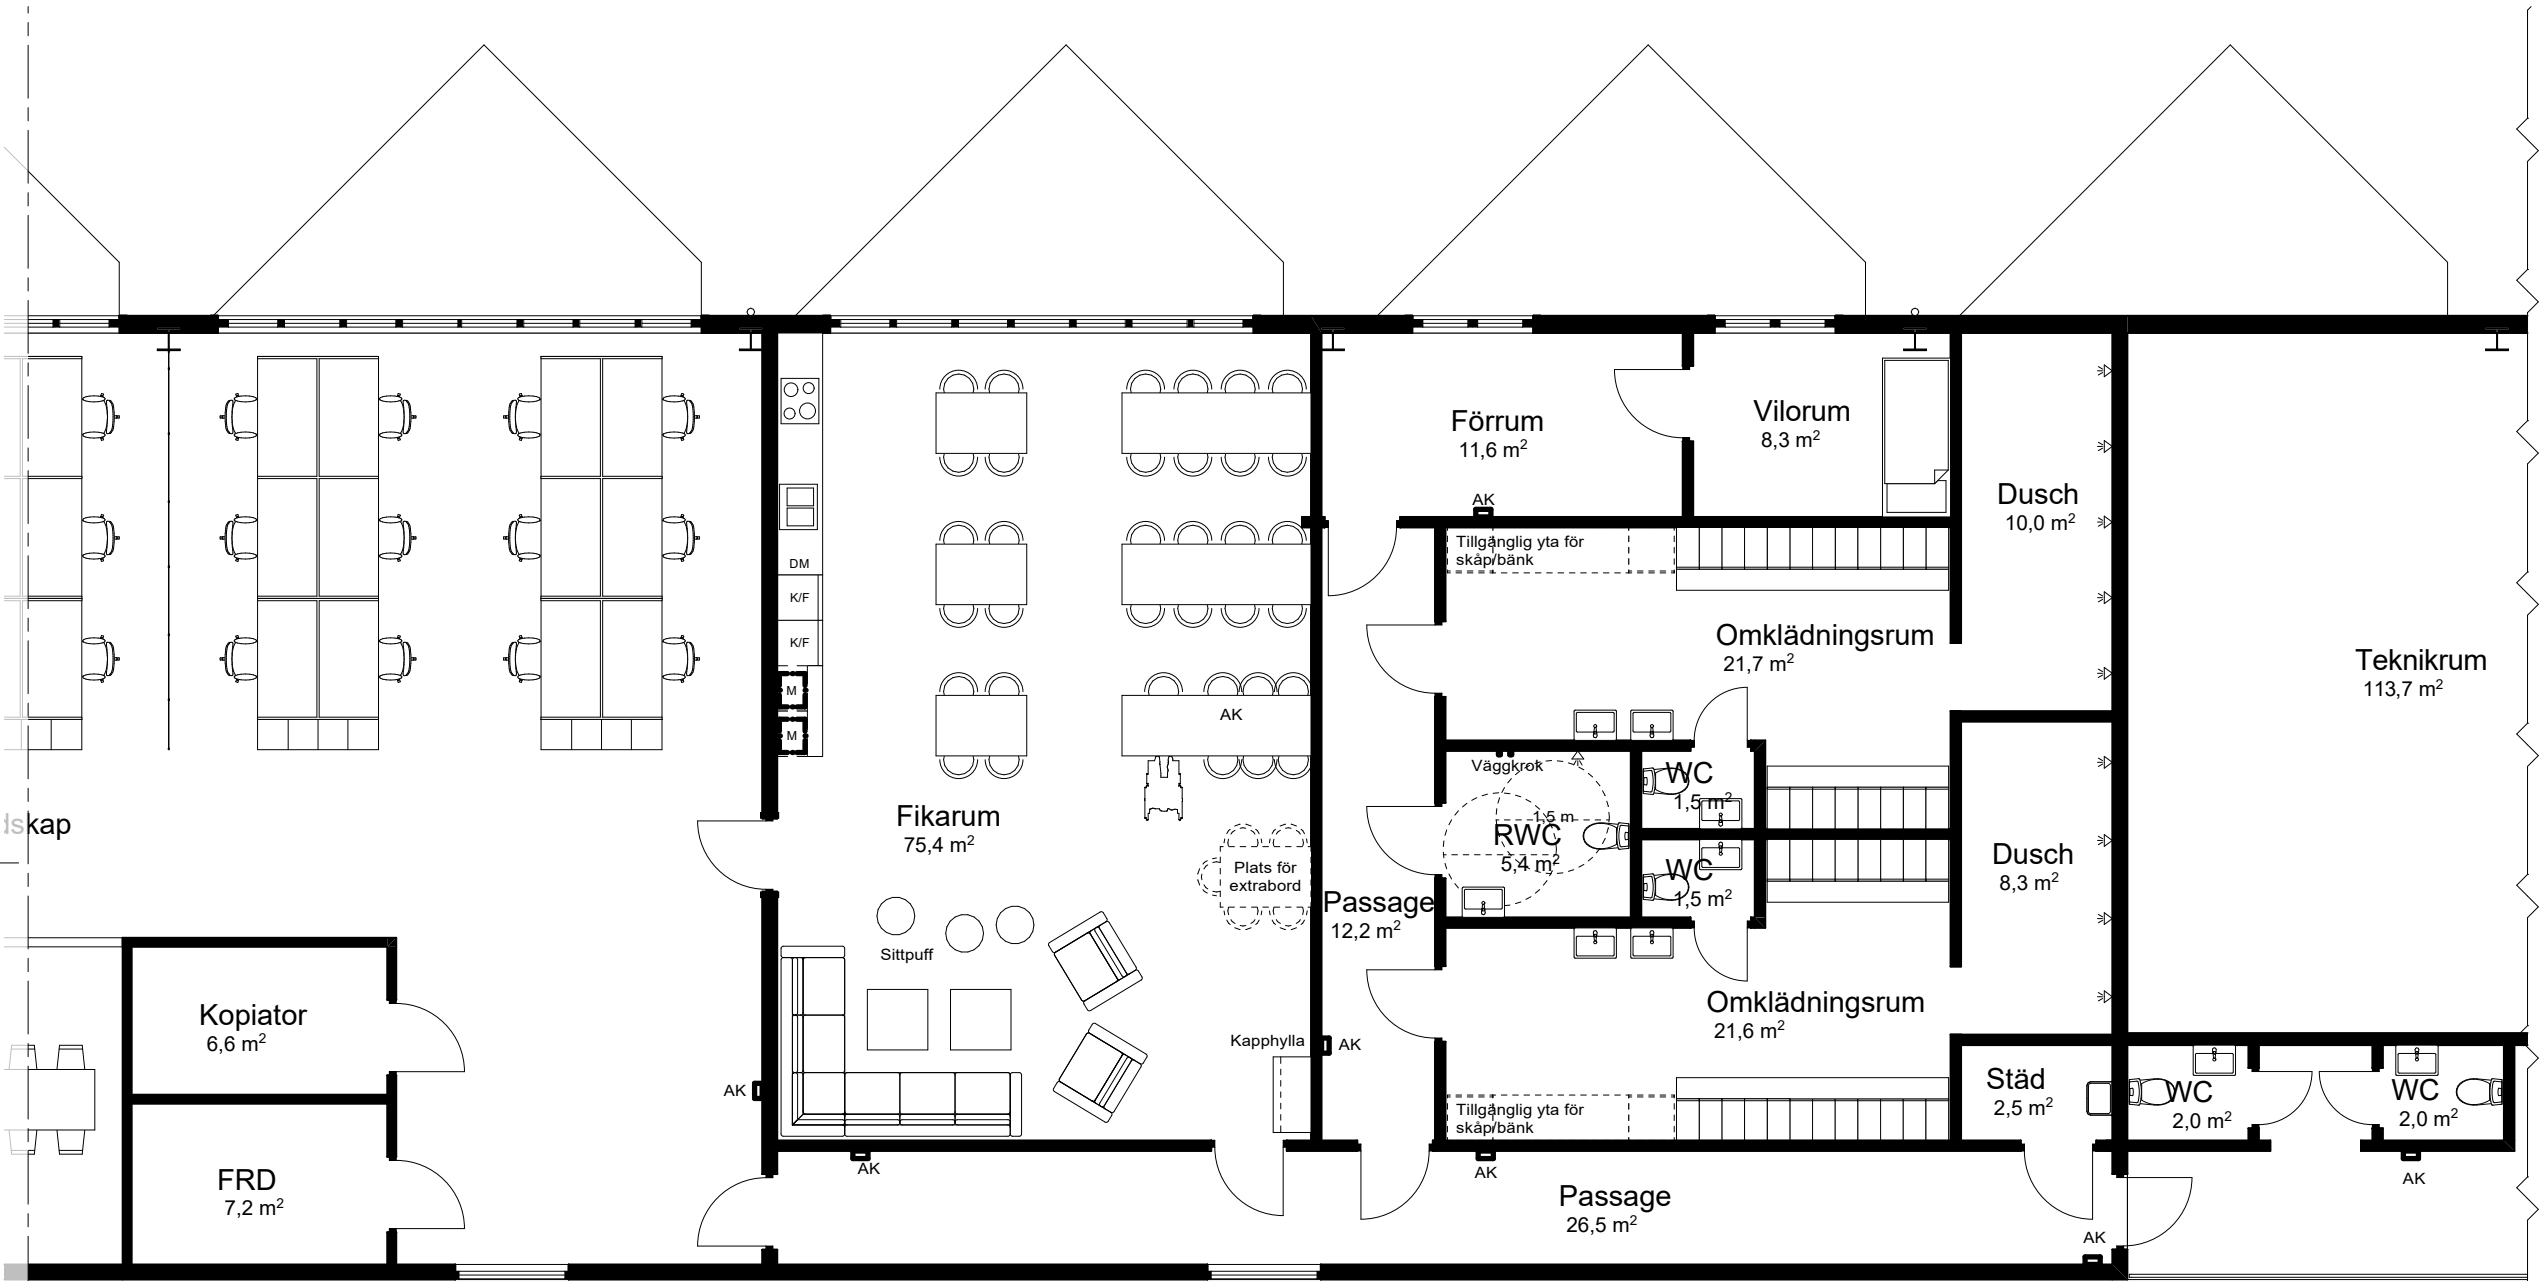

C		Allmänna anpassning efter tillgänglighet samt i omlädningsrum och rwcd.	230203	AD
B		Möblerade rum	230126	KN
A		Tillagda WC	230112	KN
BET	ANT	ÄNDRING AVSER	DATUM	Sign.

BYGGLOVSHANDLING

Rosershåll




A	AL Studio AB		
LUPPORAG NR	22-202-03	RITAD AV	KN
DATUM	2022-12-19	ANSVARIG	Kaj Norberg

Nybyggnad av kontor & lager
Rosersberg 11:138 & 11:142
Plan 1, detalj, del 2

SKALA	NUMMER	BET
A1 1:50 A3 1:100	A-40-1-113	C

FÖRKLARINGAR & FÖRESKRIFTER

SR - Stuprör, föreslagen placering

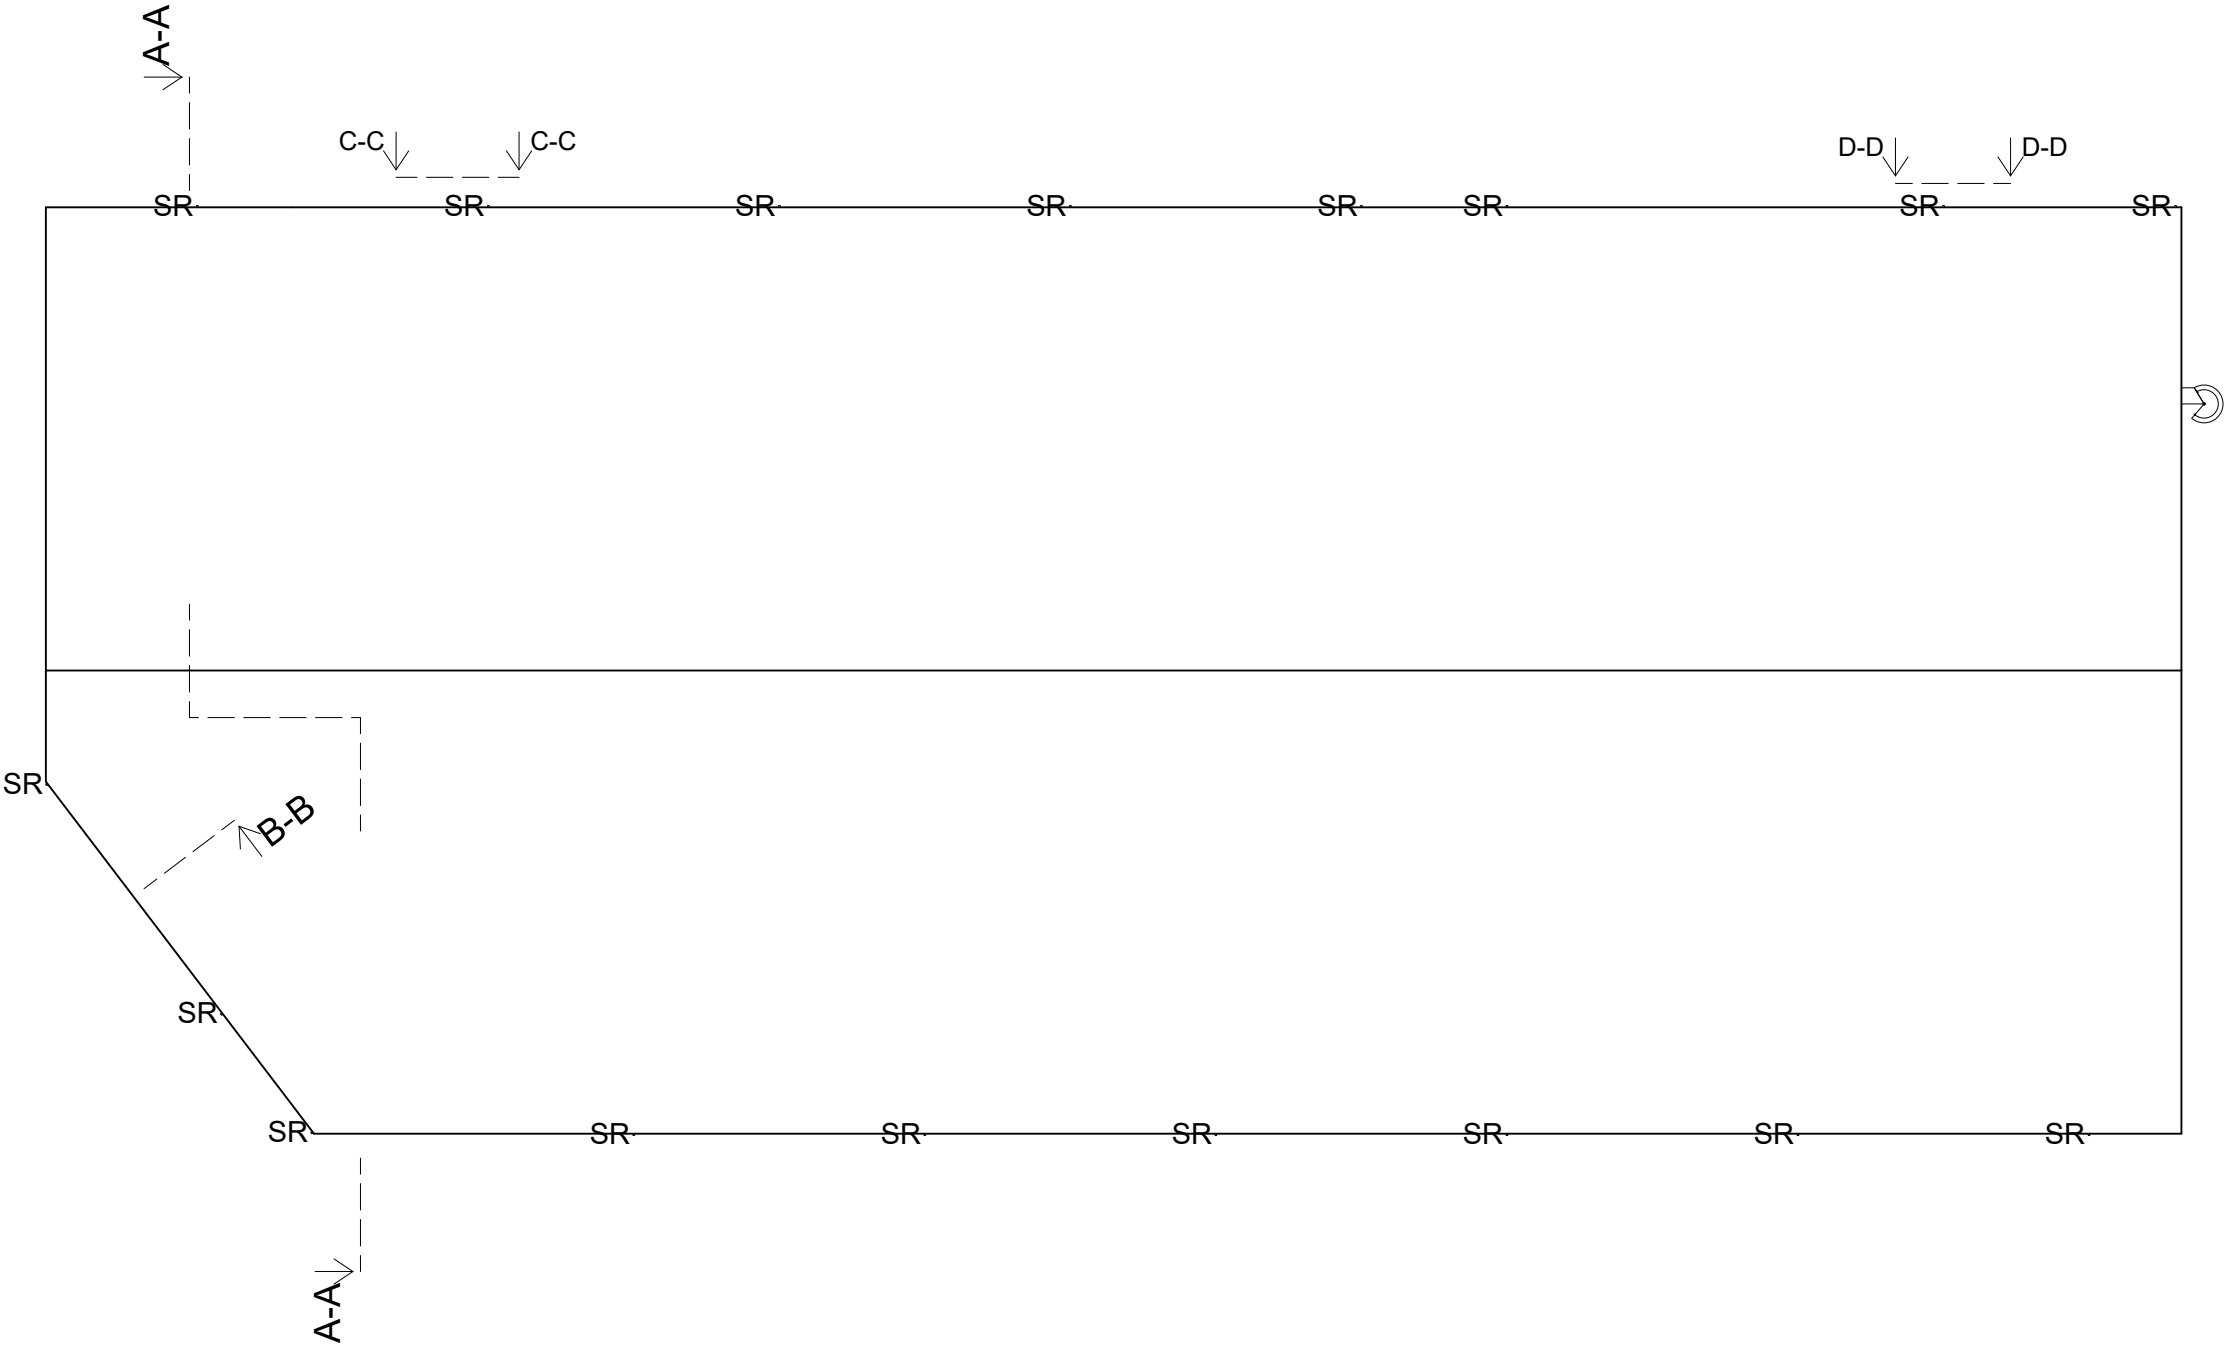


BET	ANT	ÄNDRING AVSER	DATUM	Sign.
BYGGLOVSHANDLING				
Rosershåll				
qlSTUDIO arkitektur & planering				
A	AL Studio AB			
LUPPORAG NR	22-202-03	RITAD AV	KN	HANDLÄGGARE
DATUM	2022-09-27	ANSVARIG	Kaj Norberg	KN
Nybyggnad av kontor & lager Rosersberg 11:138 & 11:142 Takplan				
SKALA		NUMMER		BET
A1 1:200 A3 1:400		A-40-1-121		-

FÖRKLARINGAR & FÖRESKRIFTER

Samtliga mått angivna i mm
Angivna mått anger väggöppningsmått om
inget annat anges.

Sockel - Betong
Fasadmaterial - Skivelement, Silvergrå, NCS
2201-B88G
Tak - Grå
Foder, bågar & karmar - Antracitgrå, NCS
7805-B01G
AK - Armbågsknapp

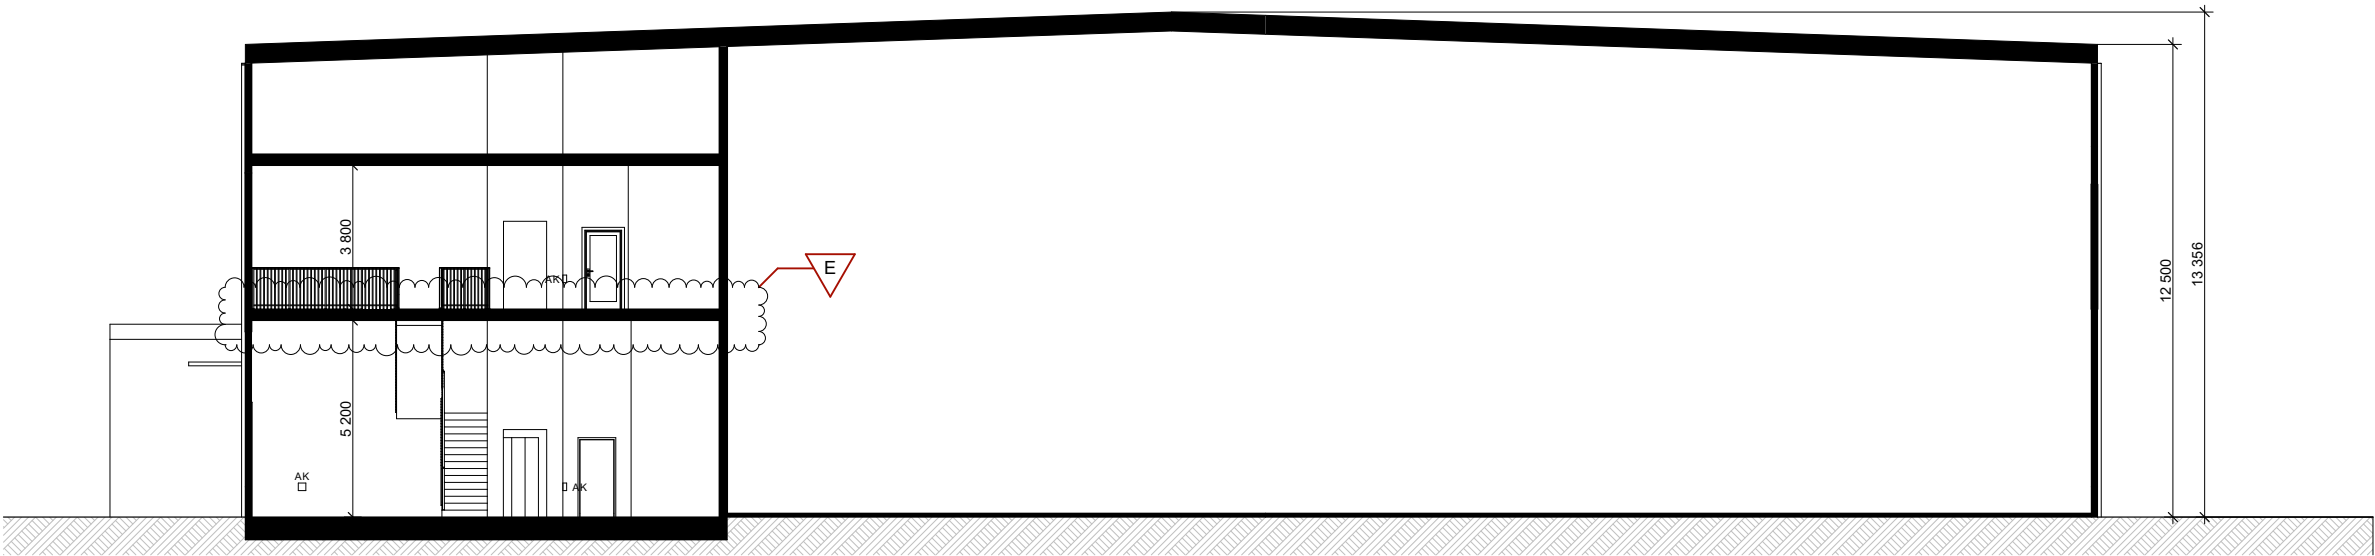

E		Ändrad våningshöjd	230511	KN
D		Förflyttning av hiss och trappa	230202	AD
C		Mindre förtydliganden (räcken, hiss)	230112	KN
B		Byggnadshörn förändrat, kontor flyttat	221221	KN
A		Utrymningstrappa	221006	KN
BET	ANT	ÄNDRING AVSER	DATUM	Sign.

BYGGLOVSHANDLING

Rosershåll



A	AL Studio AB		
LUPPORAG NR	22-202-03	RITAD AV	KN
DATUM	2022-08-19	HANDLÄGGARE	KN
		ANSVARIG	Kaj Norberg

Nybyggnad av kontor & lager
Rosersberg 11:138 & 11:142
Sektion A-A


SKALA	NUMMER	BET
A1 1:100 A3 1:200	A-40-2-100	D

FÖRKLARINGAR & FÖRESKRIFTER


Samtliga mått angivna i mm
Angivna mått anger väggöppningsmått om
inget annat anges.

Solceller monteras på tak.

Fasad i metallpanel.
Vit -NCS 0502-Y07R
Ljusgrå - NCS 4202-Y67R
Mörkgrå - NCS 7805-B01G

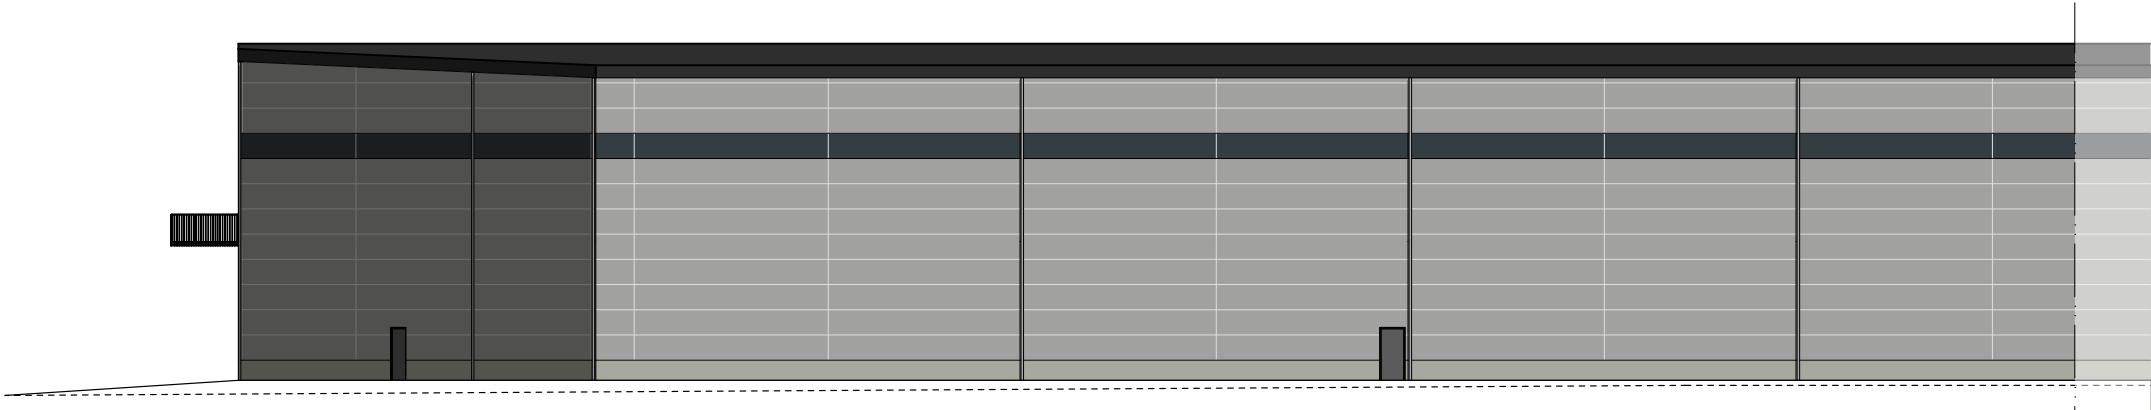

Fasad mot söder

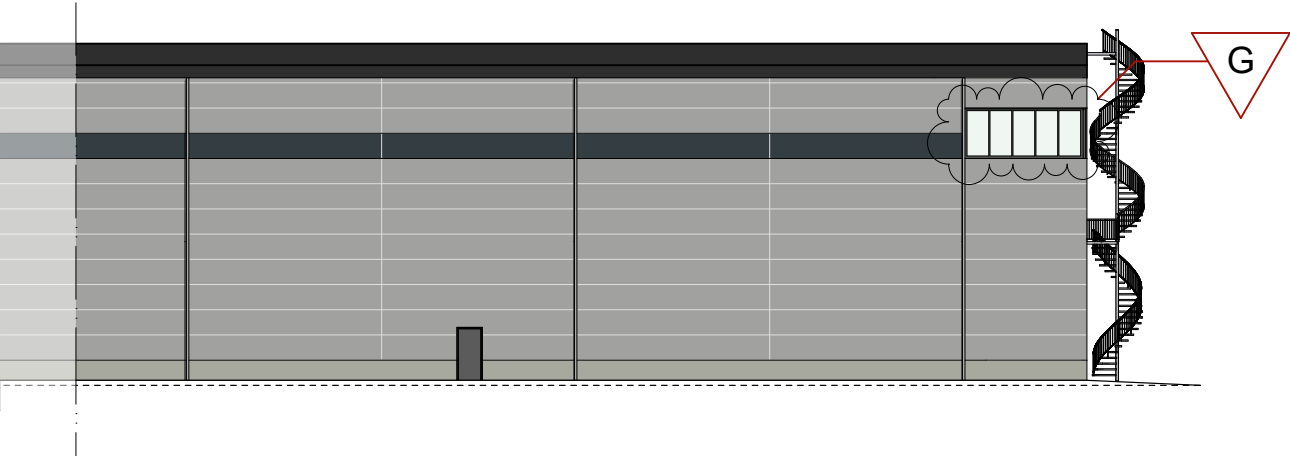

Fasad mot söder

G		Reviderad fönstersättning	230511	KN
F		Balkong	230112	KN
E		Ändrade fasader	221221	KN
D		Extern utrymningstrappa	221109	KN
C		Markinje	221021	KN
B		Bård, fönsterplacering	221006	KN
A		Flyttad dörr i fasad mot söder	220908	KN
BET	ANT	ÄNDRING AVSER	DATUM	Sign.

BYGGLOVSHANDLING

Rosershåll



A	AL Studio AB		
LUPPORAG NR	22-202-03	RITAD AV	KN
DATUM	2022-08-19	HANDLÄGGARE	KN
		ANSVARIG	Kaj Norberg

Nybyggnad av kontor & lager
Rosersberg 11:138 & 11:142
Fasad mot söder

SKALA	NUMMER	BET
A1 1:150 A3 1:300	A-40-3-100	F




FÖRKLARINGAR & FÖRESKRIFTER

Samtliga mått angivna i mm
Angivna mått anger väggöppningsmått om
inget annat anges.

Solceller monteras på tak.

Fasad i metallpanel.
Vit -NCS 0502-Y07R
Ljusgrå - NCS 4202-Y67R
Mörkgrå - NCS 7805-B01G

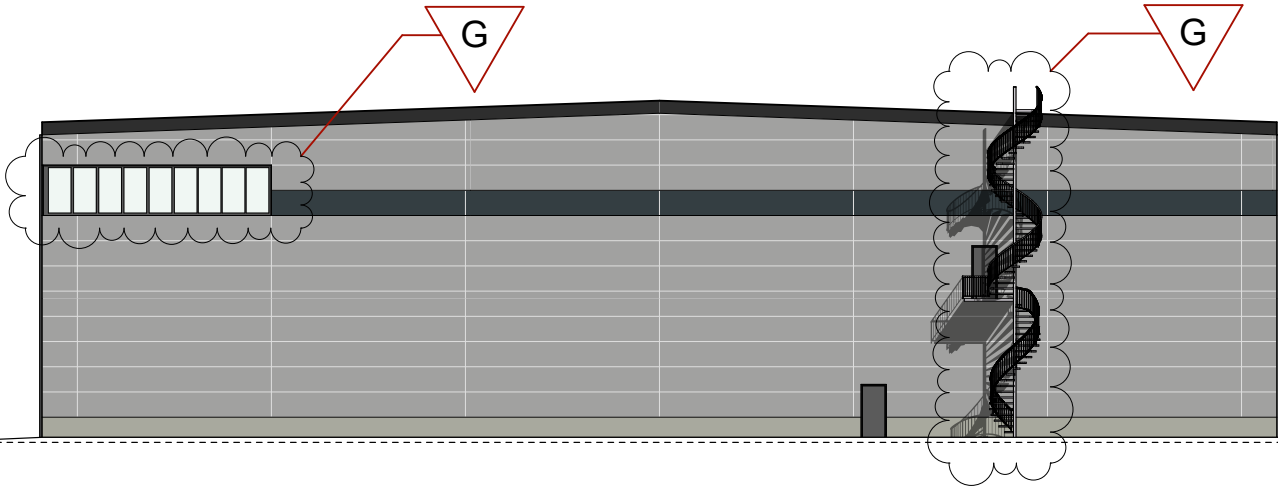

Fasad mot öster

G	2	Ändrad fönstersättning, trappa	230112	KN
F		Balkong	230112	KN
E		Ändrade fasader	221221	KN
D		Extern utrymningstrappa	221109	KN
C		Markinje	221021	KN
B		Bård, fönsterplacering	221006	KN
A		Flyttad dörr i fasad mot söder	220908	KN
BET	ANT	ÄNDRING AVSER	DATUM	Sign.

BYGGLOVSHANDLING

Rosershåll



A	AL Studio AB		
LUPPORAG NR	22-202-03	RITAD AV	KN
DATUM	2022-08-19	HANDLÄGGARE	KN
		ANSVARIG	Kaj Norberg

Nybyggnad av kontor & lager
Rosersberg 11:138 & 11:142
Fasad mot öster

SKALA	NUMMER	BET
A1 1:150 A3 1:300	A-40-3-101	F




FÖRKLARINGAR & FÖRESKRIFTER

Samtliga mått angivna i mm
Angivna mått anger väggöppningsmått om
inget annat anges.


Solceller monteras på tak.

Fasad i metallpanel.
Vit -NCS 0502-Y07R
Ljusgrå - NCS 4202-Y67R
Mörkgrå - NCS 7805-B01G

AK - Armbågsknapp

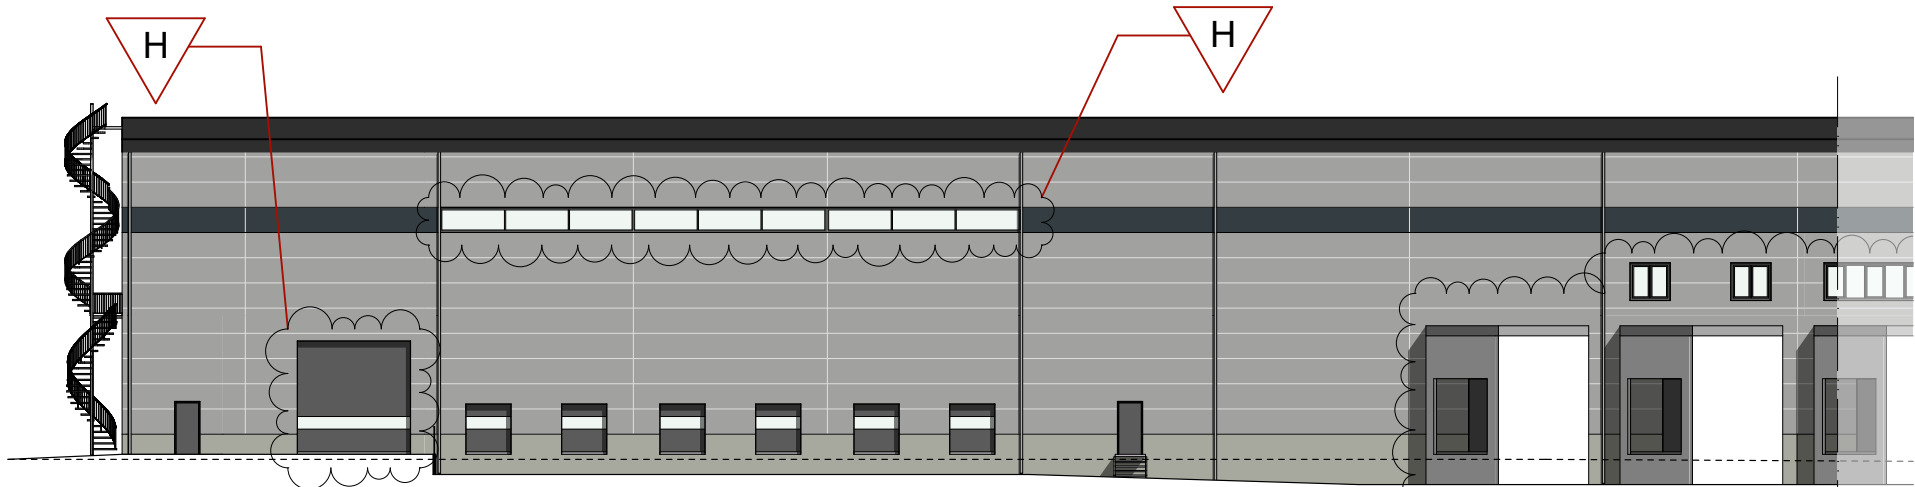

Fasad mot norr

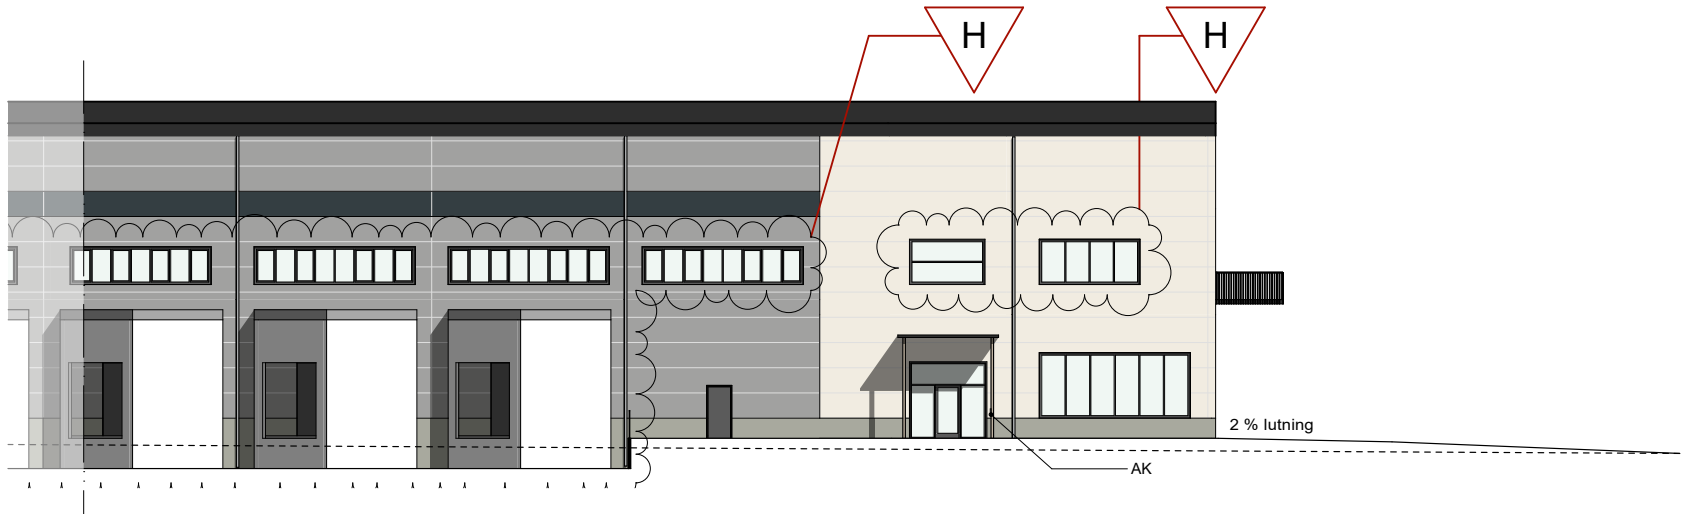

Fasad mot norr

H	5	Ändrad fönstersättning, separata lasthus	230511	KN
G		Ändrade dörr och lutning vid p-plats	230203	AD
F		Dörr flyttad, balkong	230112	KN
E		Ändrade fasader	221221	KN
D		Nedsänkt mark utanför lasthus	221114	KN
C		Extern utrymningstrappa	221109	KN
B		Marklinje, betongsocklar vid lasthus	221021	KN
A		Lastportar, fönster	221006	KN
BET	ANT	ÄNDRING AVSER	DATUM	Sign.

BYGGLOVSHANDLING

Rosershåll



A	AL Studio AB		
LUPPORAG NR	22-202-03	RITAD AV	KN
DATUM	2022-08-19	HANDLÄGGARE	KN
		ANSVARIG	Kaj Norberg

Nybyggnad av kontor & lager
Rosersberg 11:138 & 11:142
Fasad mot norr

SKALA	NUMMER	BET
A1 1:150 A3 1:300	A-40-3-102	G




FÖRKLARINGAR & FÖRESKRIFTER

Samtliga mått angivna i mm
Angivna mått anger väggöppningsmått om
inget annat anges.

Solceller monteras på tak.

Fasad i metallpanel.
Vit -NCS 0502-Y07R
Ljusgrå - NCS 4202-Y67R
Mörkgrå - NCS 7805-B01G

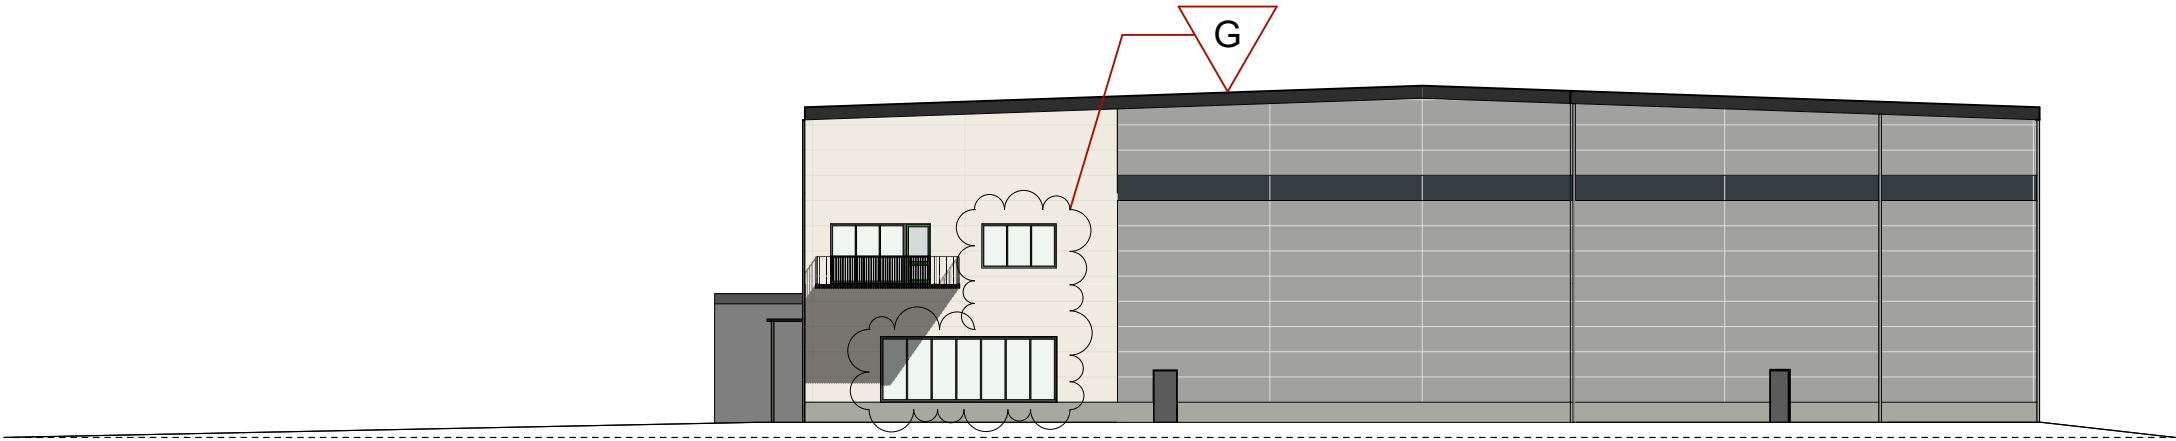

Fasad mot väster

G		Ändrad fönstersättning	230511	KN
F		Ändring av balkong och fönster	230202	AD
E		Balkong	230112	KN
D		Ändrade fasader	221221	KN
C		Extern utrymningstrappa	221109	KN
B		Marklinje	221021	KN
A		Lastportar, fönster	221006	KN
BET	ANT	ÄNDRING AVSER	DATUM	Sign.

BYGGLOVSHANDLING

Rosershåll



A	AL Studio AB		
UPPDRAG NR		RITAD AV	HANDLÄGGARE
22-202-03		KN	KN
DATUM		ANSVARIG	
2022-08-19		Kaj Norberg	

Nybyggnad av kontor & lager
Rosersberg 11:138 & 11:142
Fasad mot väster

SKALA		NUMMER	BET
A1	1:150	A-40-3-103	F
A3	1:300		

