


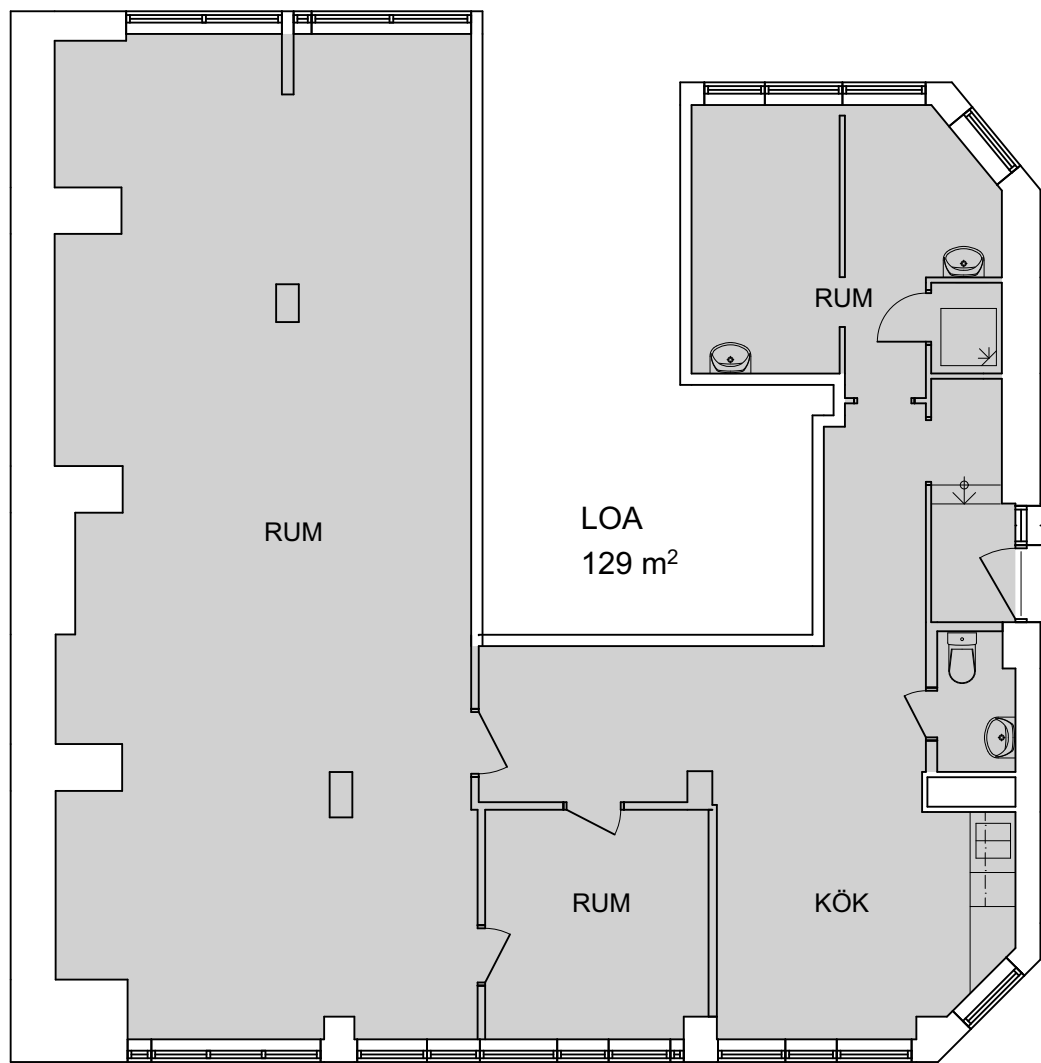



RÅDA
konsulterande arkitekter

Tomas Hedberg
tomas.hedberg@radaark.se
031-88 32 02

Kindbovägen 12, 435 30 Mölnlycke

studio
orto

Philip Hedberg
philip@studioorto.se
073 - 338 04 23

Gustav Bergman
gustav@studioorto.se
070 - 938 28 17

Tredje Långgatan 13B, 413 03 Göteborg

		Skala 1:100		Kommendantsängen 3:11 Risåsgatan 14 Göteborg Uppmätning Redovisning BOA / LOA		
BOA/LOA Mätvärd yta, Area enl SS 21054:2020 Justering för ventilationskanaler, tjocka väggar mm räknas bort i planritning.						
Uppdrags Nr: 2019934/24036	Mätt & Ritad av: Philip Hedberg	Granskad: Tomas Hedberg	Datum: 20240829	Nummer: A3	BET	