ALLMÄNNA ANVISNINGAR

BESKRIVNING RUMSSNUMMER:

EX: RUM 3:115
3 VISAR VÅNINGSPLAN
11 ÄR NUMMER PÅ YTA/HYRESGÄST
DEN SISTA SIFFRAN, HÄR 5,
VISAR RUMSNUMMRET

SLUTSIFFRAN 4
ÄR GENOMGÅENDE FÖR WC/BAD
SLUTSIFFRAN 10
ÄR GENOMGÅENDE FÖR PENTRY/KÖK

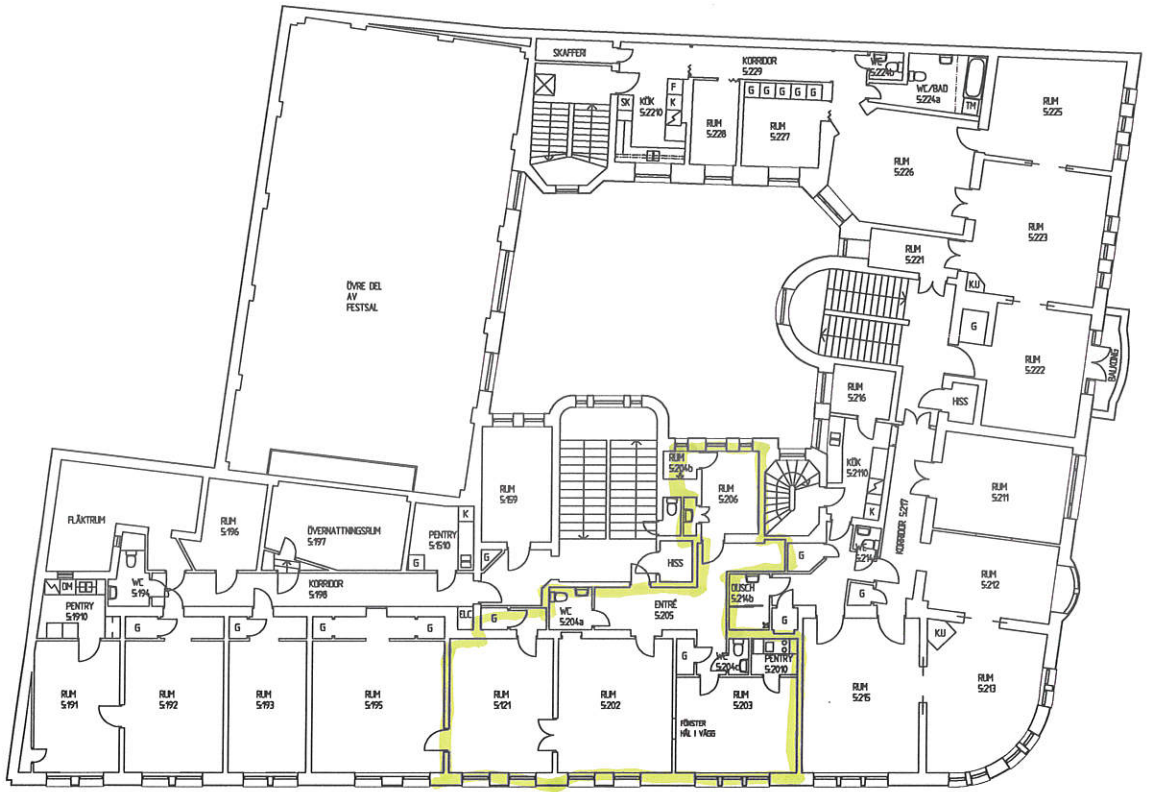

5 VÅN

DENNA RITNING ÄR UTFÖRD GENOM SKALMÄTNING PÅ RITNINGAR FRÅN MALMÖ STADSBYGGANDSKONTORS RITNINGSARKIV SAMT BESÖK PÅ PLATSEN VARFÖR MINDRE AVVIKELSER KAN FÖREKOMMA AVSEENDE MÅTT OCH UTSEENDE MALMÖ 07.06.07

BET	ÄNR	ÄNDRINGEN AVSER	SIGN

RELATIONSRITNING

KV SÖDERPORT 6

abskissa arkitekter ab
s:t pauli kyrkogata 13 211 49 malmö
tel 040 - 661 46 55 fax 040 - 611 86 28

UPPDRAG NR	RITAD AV	HANDLÄGGARE
2007-01	EL	H LÖFGREN
DATUM	ANSVARIG	
2007.06.07	H LÖFGREN	

PLAN 5

SKALA	NUMMER	BET
A1 1:100 A3 1:200	A5	