


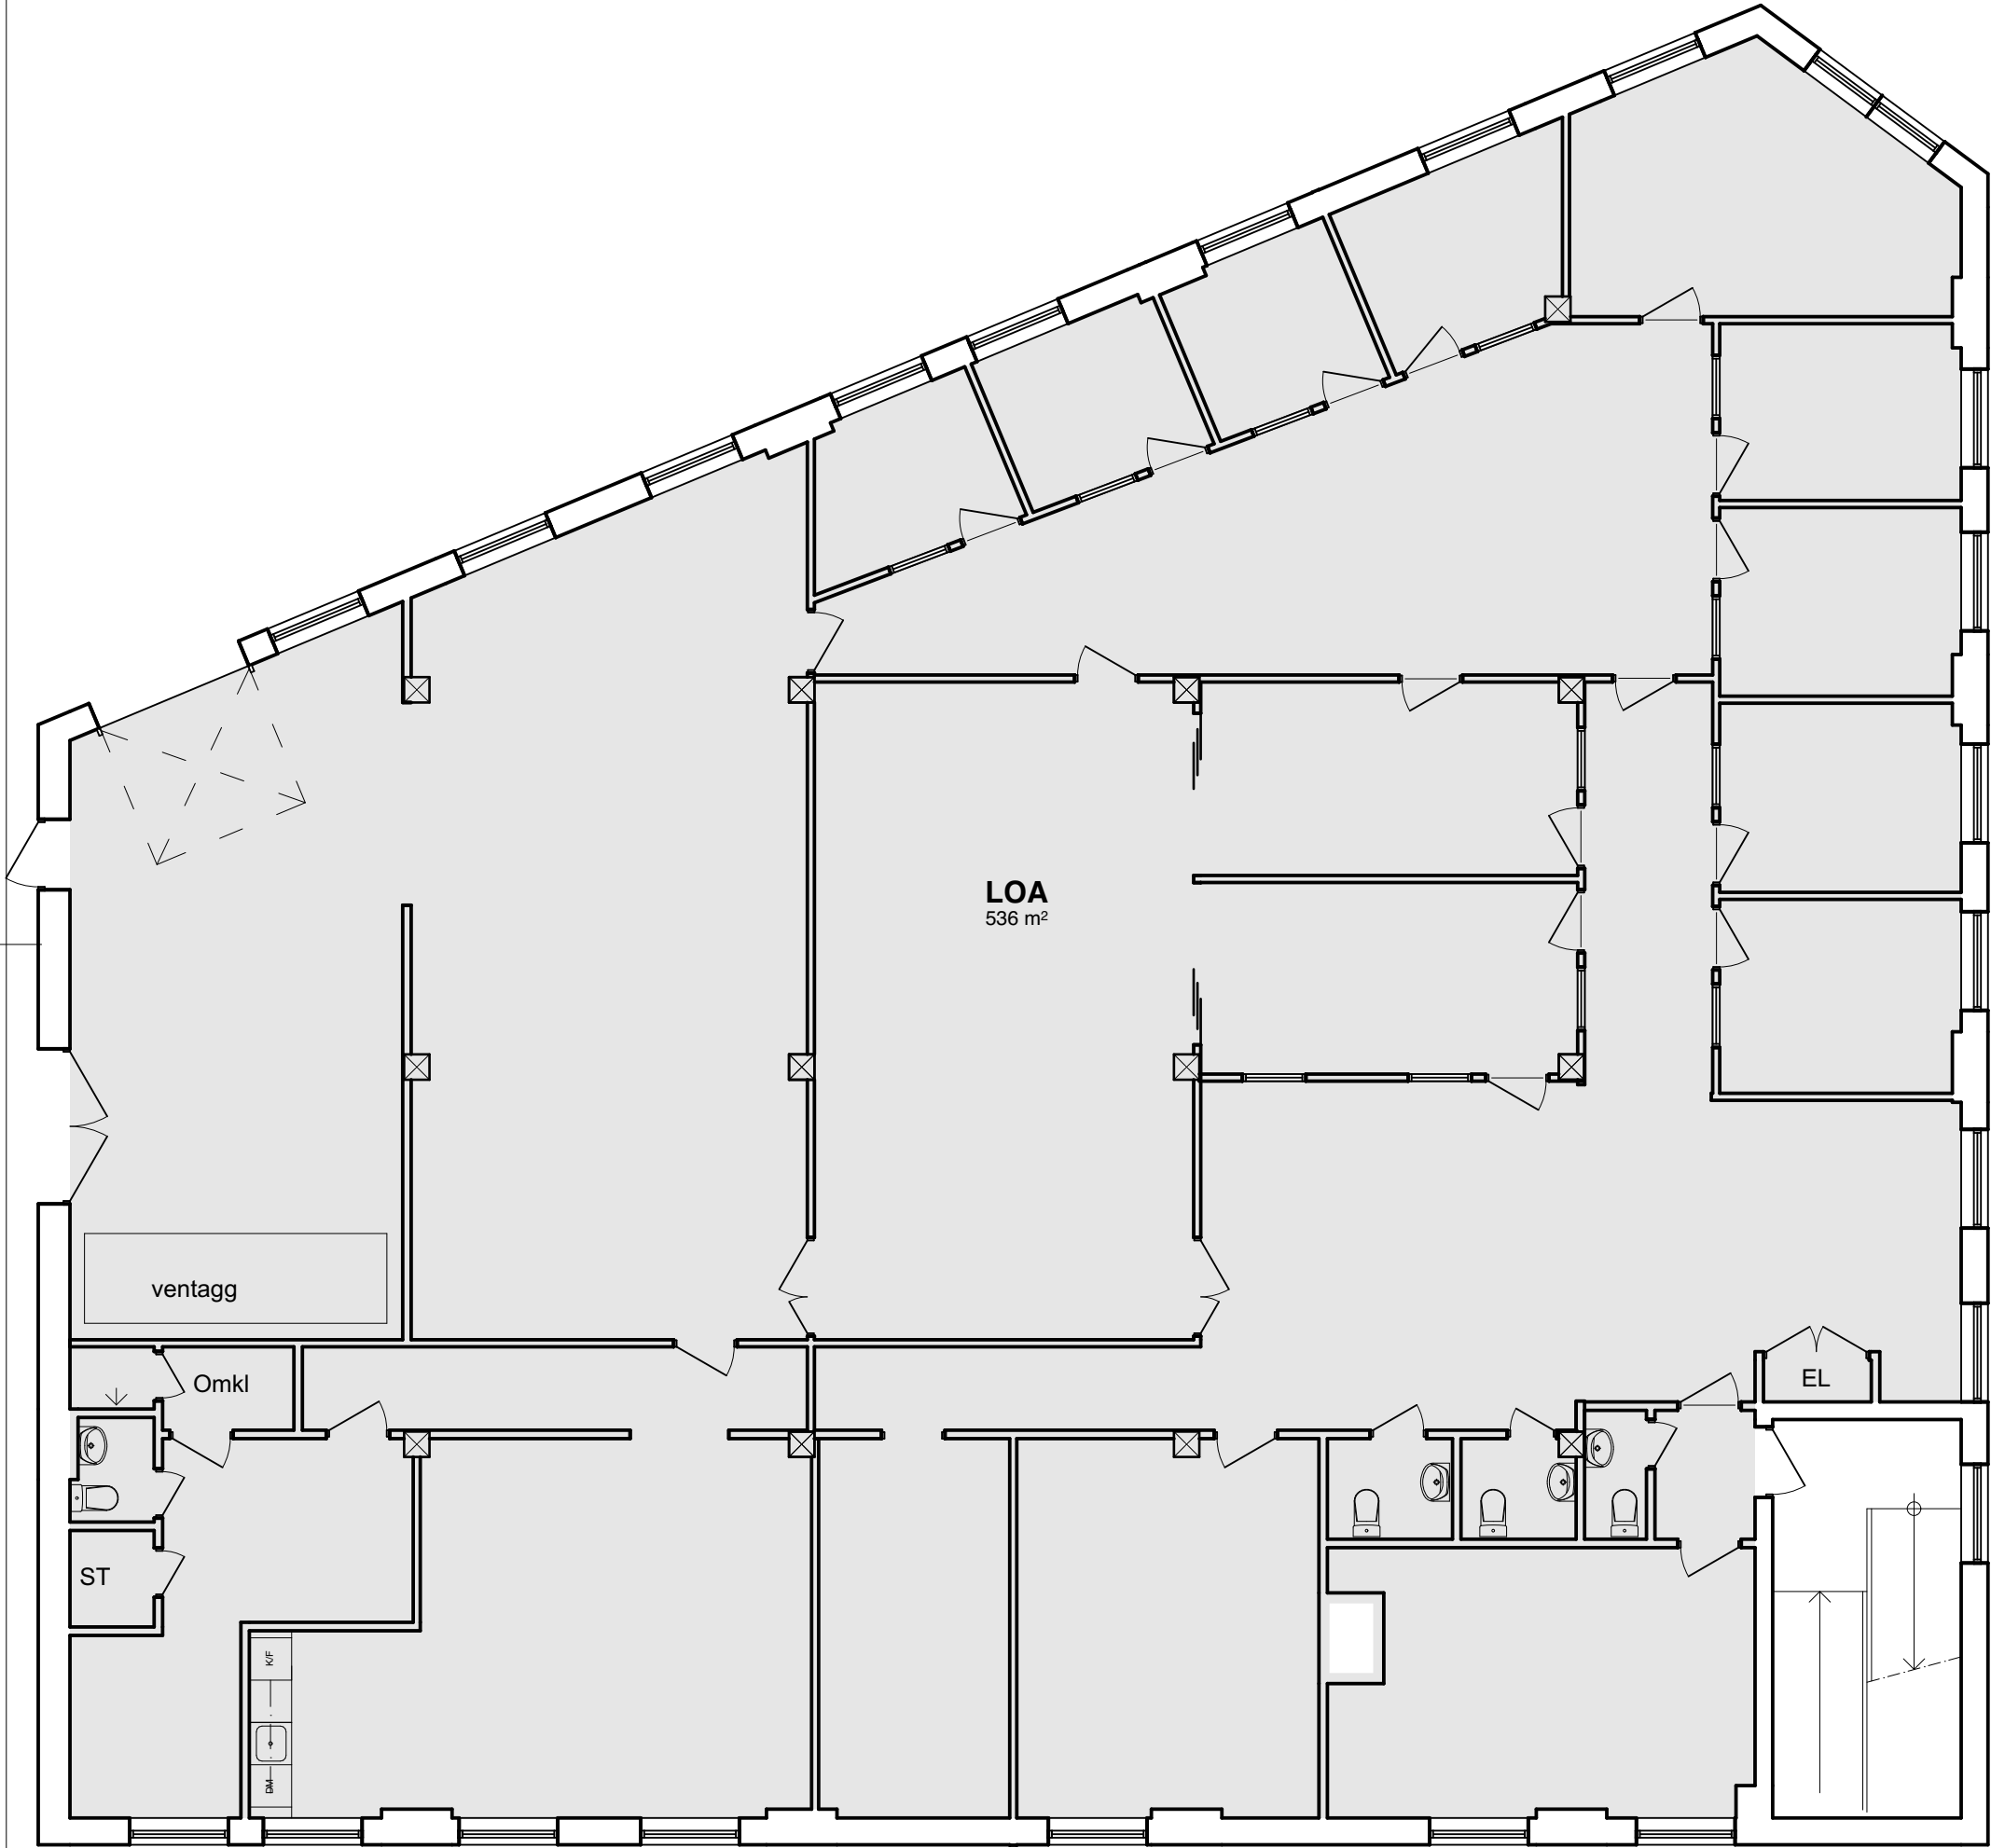

Mätvärd area enl SS 21054:2020
Justering för ventilationskanaler, tjocka väggar mm
räknas bort i planritning.

Uppmätning lokal		HANDLING
2026-01-19	DATUM	ÄNDRING
Lindenhof 6, Krokslättsgatan 7		PROJEKT
studio orto Philip Claudelin ^{fd Hedberg} philip@studioorto.se 073 - 338 04 23 Gustav Bergman gustav@studioorto.se 070 - 938 28 17 Kindbovägen 12, 435 30 Mölnlycke		ANSVARIG PART
RÅDA konsulterande arkitekter Tomas Hedberg tomas.hedberg@radaark.se 070 - 961 81 00 Kindbovägen 12, 435 30 Mölnlycke		SKAPAD AV
Tomas Hedberg	KONTAKTPERSON	Philip Claudelin fd Hed..
Philip Claudelin fd Hed..	GODKÄND AV	26000
Uppmätning		RITNINGSKATEGORI
Lindenhof 6 Krokslättsgatan 7, Mölndal Plan1		INNEHÅLL
A3		FORMAT
1:100		SKALA
A3		NUMMER
		BET