


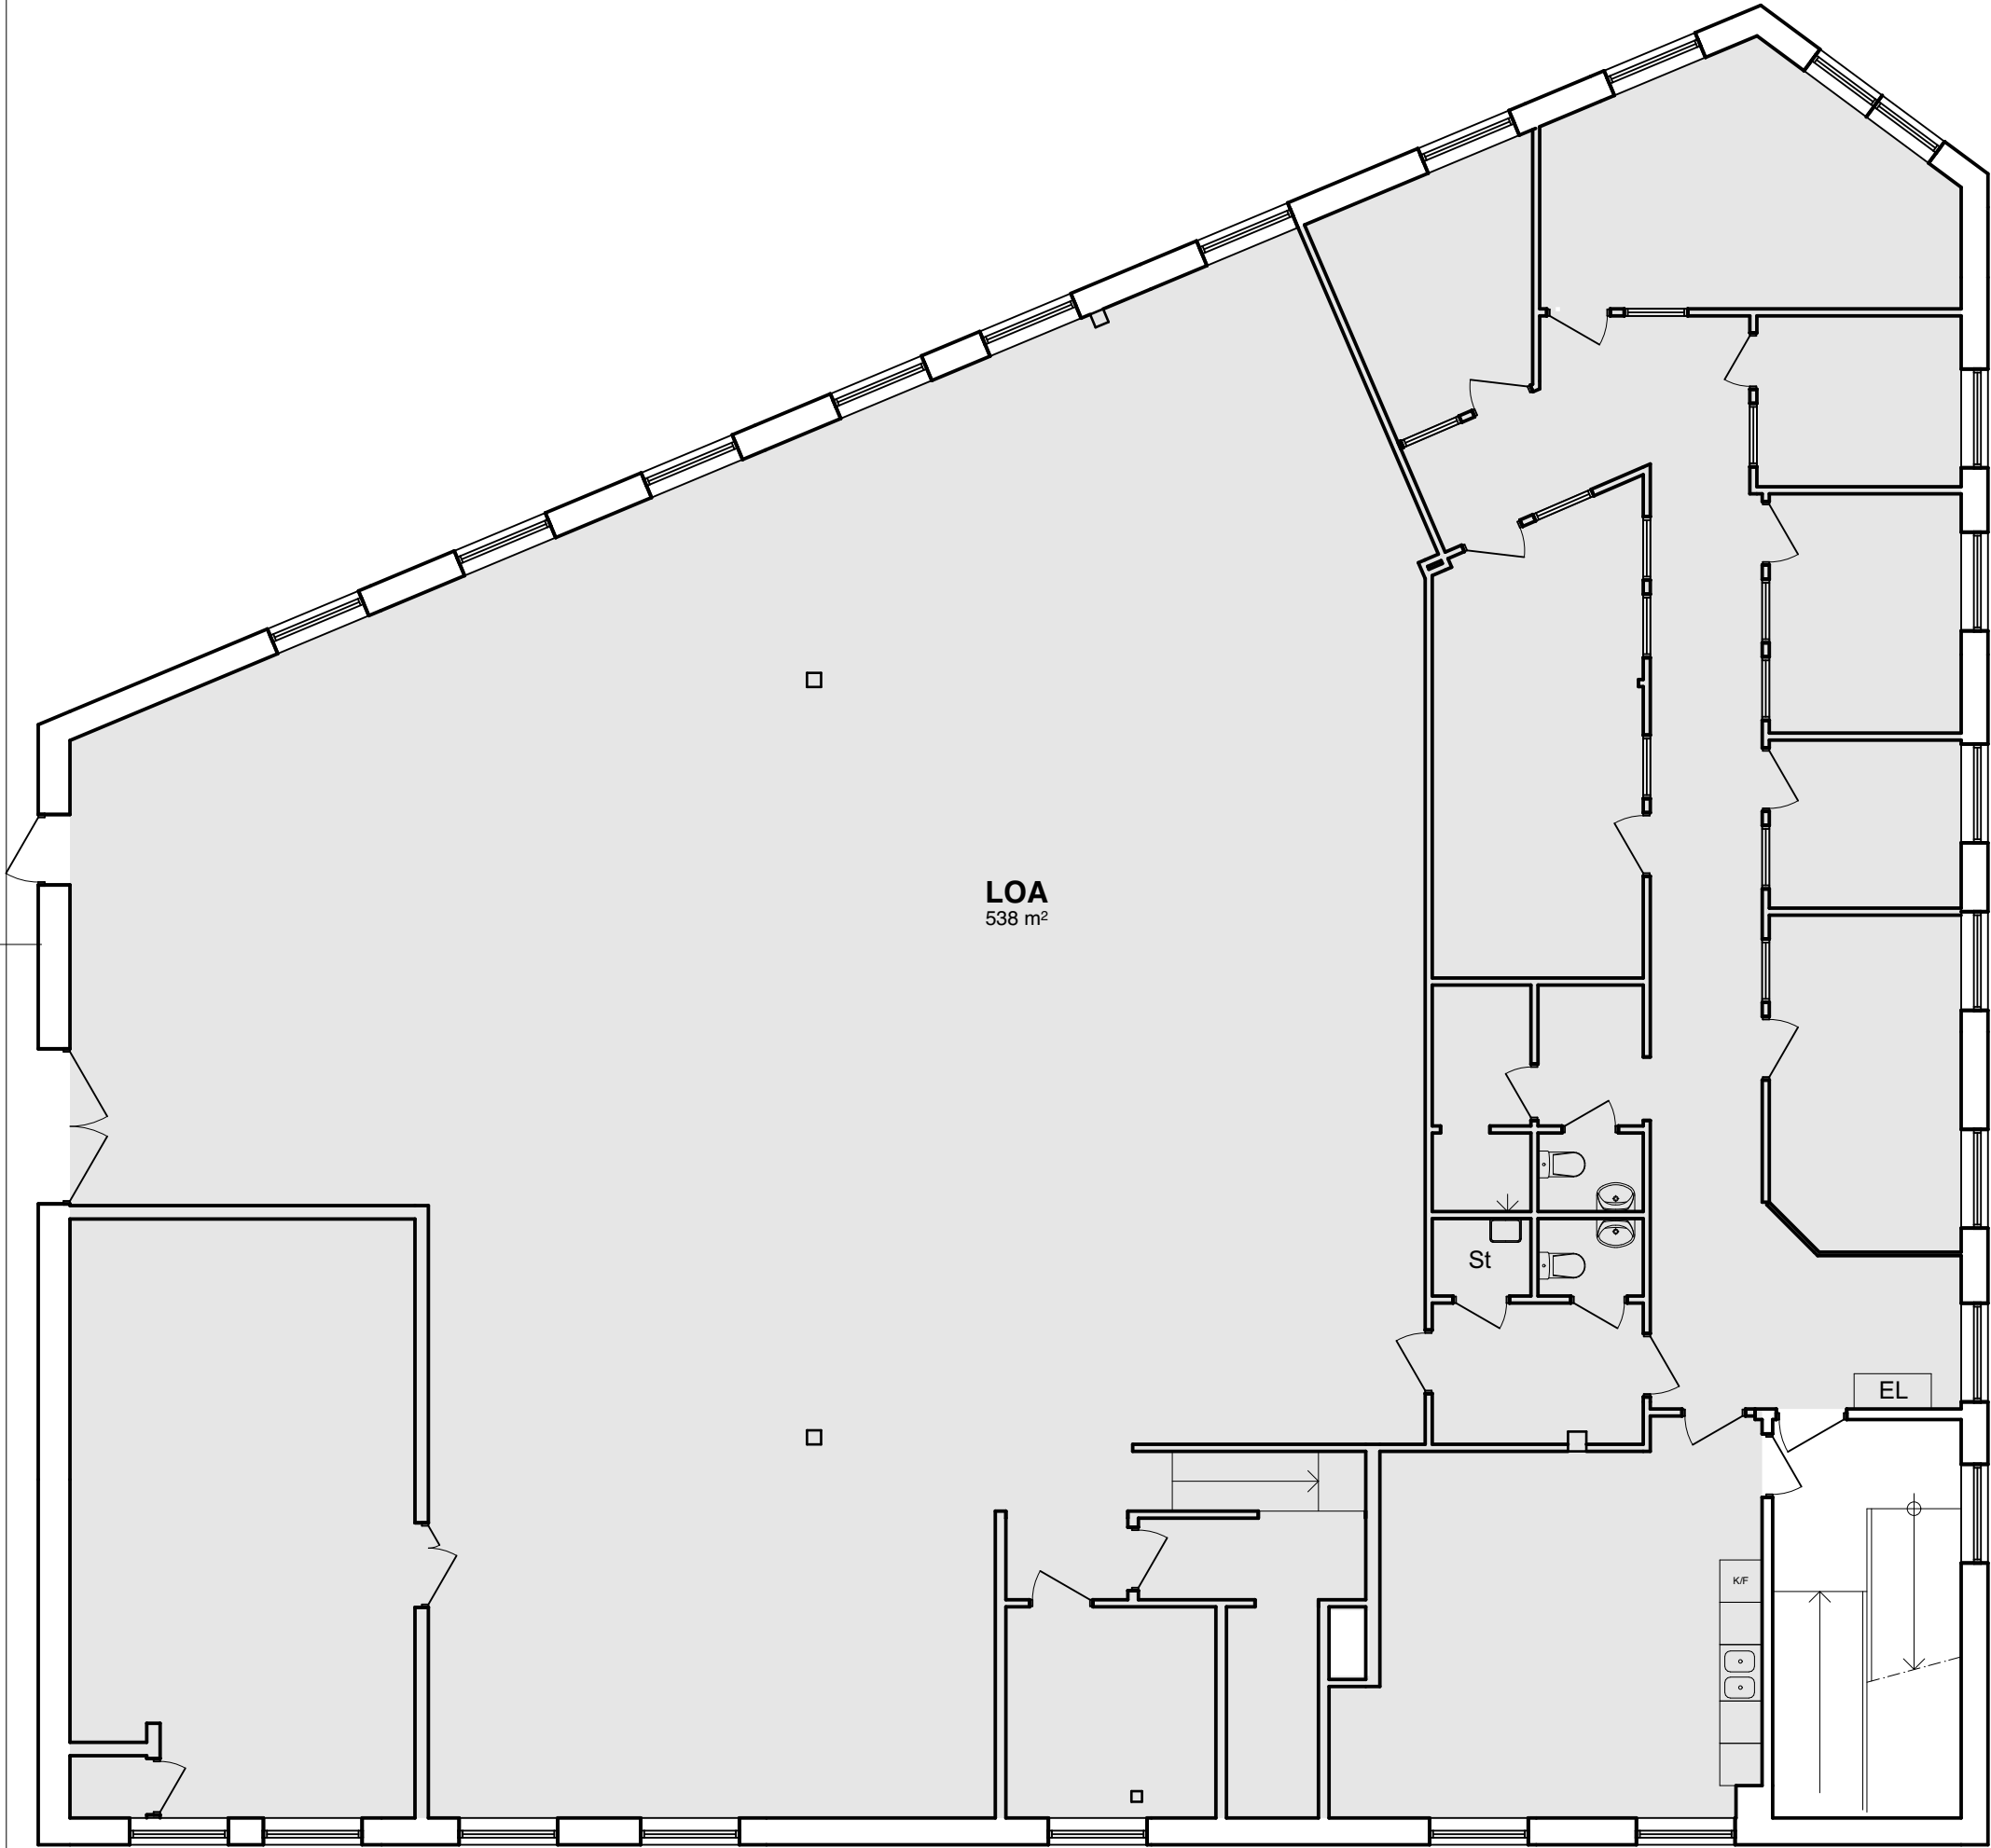

Mätvärd area enl SS 21054:2020
Justering för ventilationskanaler, tjocka väggar mm
räknas bort i planritning.

Uppmätning lokal		HANDLING
2026-01-19	DATUM	ÄNDRING
Lindenhof 6, Krokslättsgatan 7		PROJEKT
studio orto Philip Claudelin ^{fd Hedberg} philip@studioorto.se 073 - 338 04 23 Gustav Bergman gustav@studioorto.se 070 - 938 28 17 Kindbovägen 12, 435 30 Mölnlycke		ANSVARIG PART
KONTAKTPERSON Tomas Hedberg		SKAPAD AV
GODKÄND AV Philip Claudelin fd Hed..		UPPDRAGSNUMMER
Uppmätning		RITNINGSKATEGORI
Lindenhof 6 Krokslättsgatan 7, Mölndal Plan2		INNEHÅLL
A4		FORMAT
		SKALA
		BET